


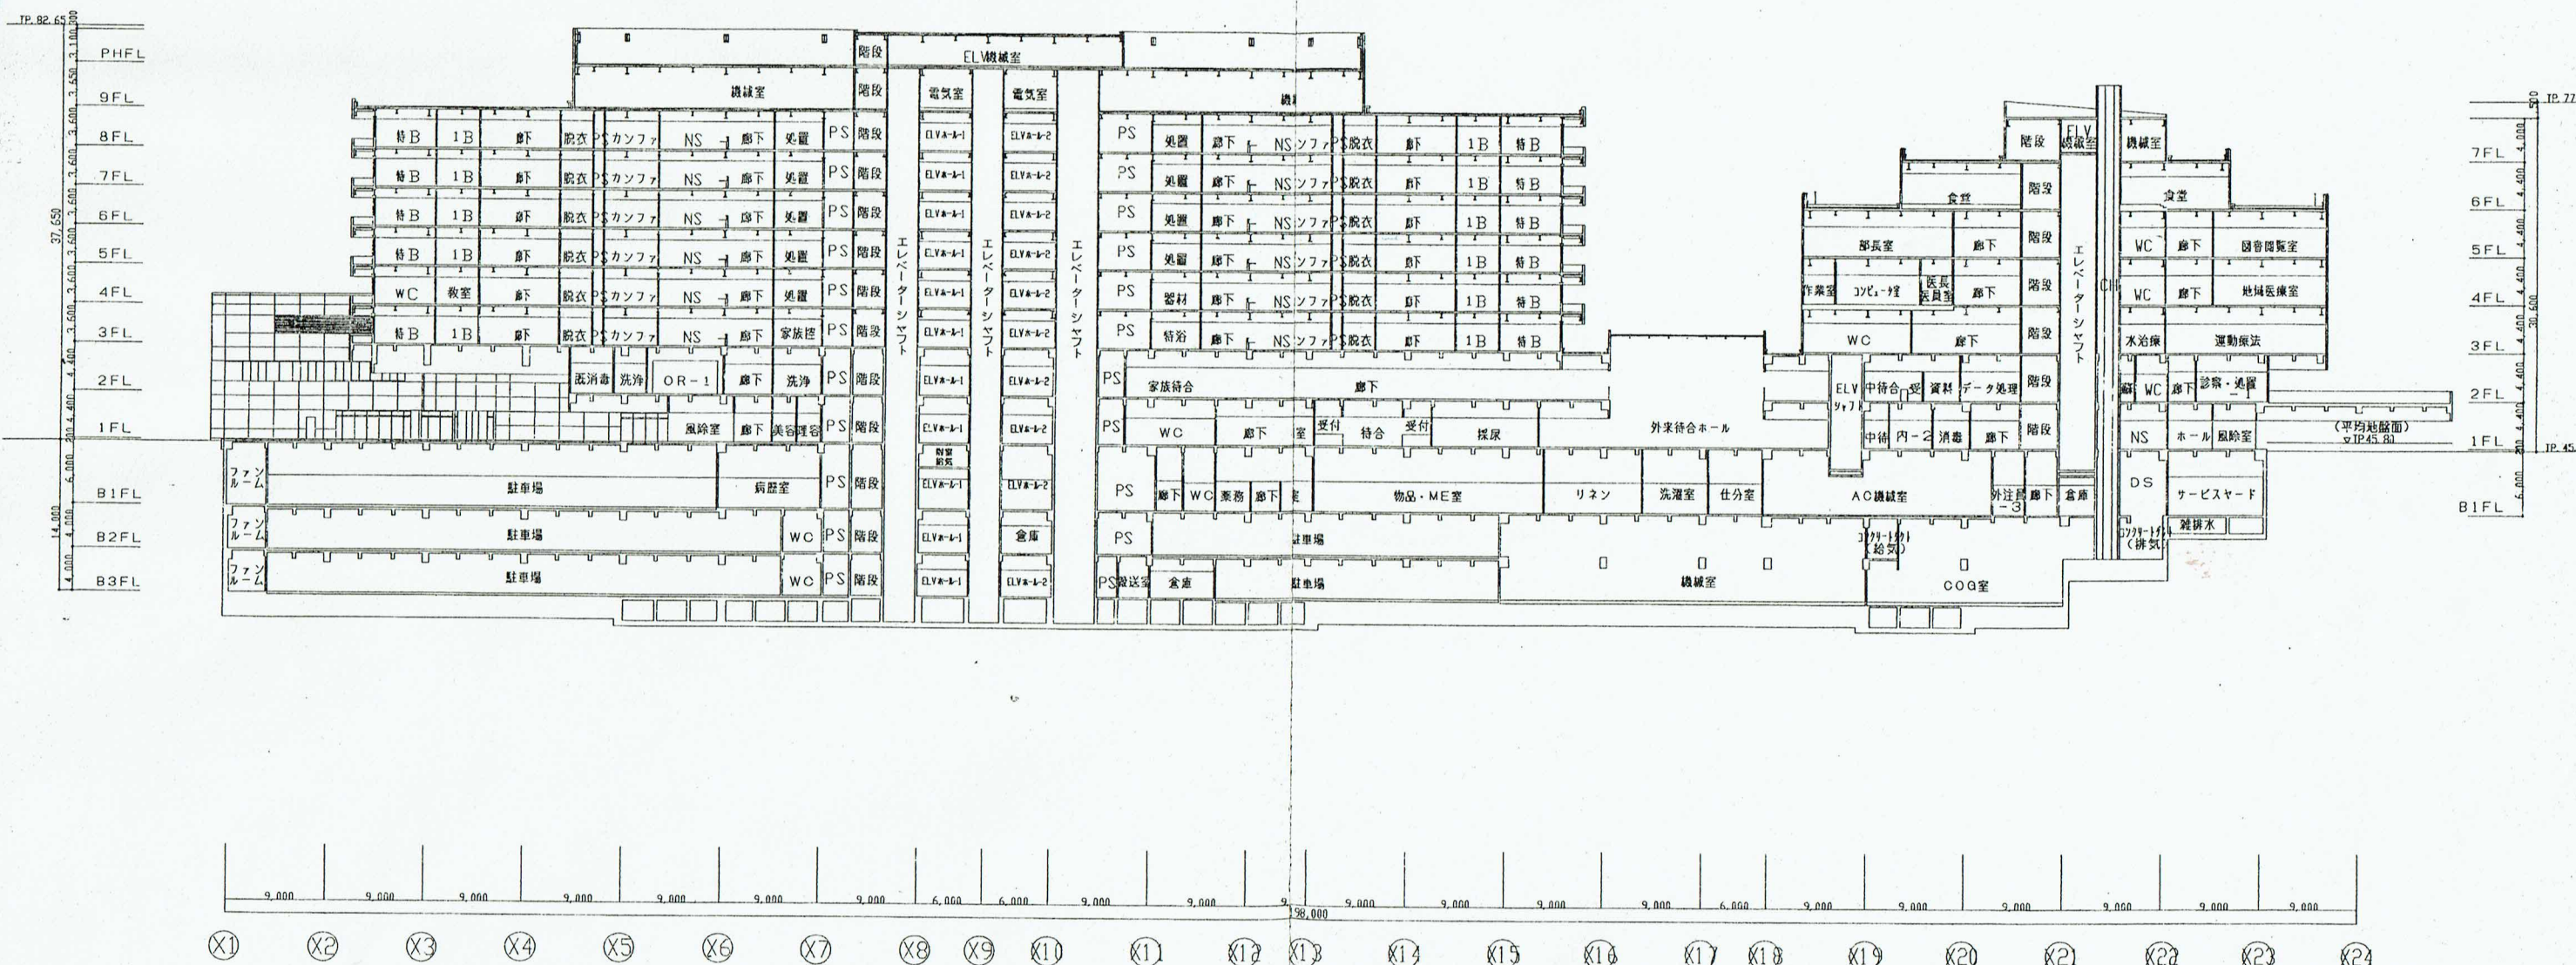

竣工図

件名 市立豊中病院建設工事(病院本館)		巻数
図名 断面図-1		25
縮尺 1:300	日付	
伊藤喜三郎建築研究所		