



配置図 S=1:400

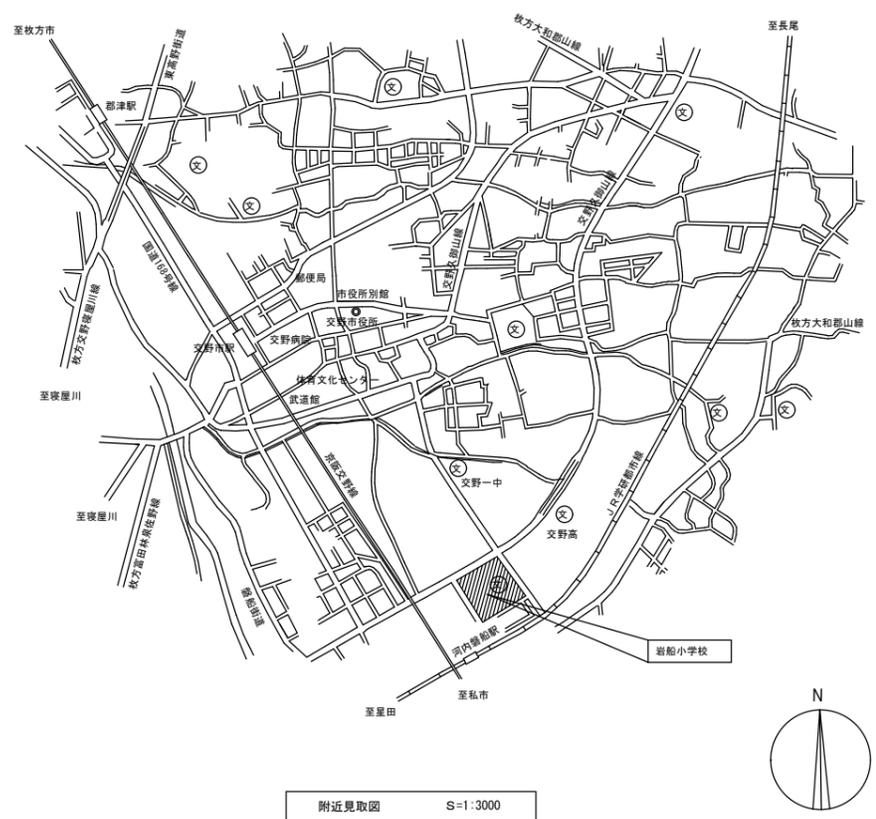

附近見取図 S=1:3000

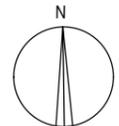

竣工図

工事名	交野市立岩船小学校耐震補強工事		図面番号	A-7
図面名	配置図		縮尺	A1-1:400 A3-1:800
設計者	設計年月日			