
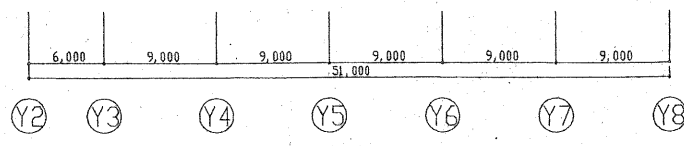


竣工図

	伊藤喜三郎建築研究所 日付	25
伊藤喜三郎建築研究所	1:300	25
伊藤喜三郎建築研究所	伊藤喜三郎建築研究所	伊藤喜三郎建築研究所

市立豊中病院建設工事(病院本館)
新館第一

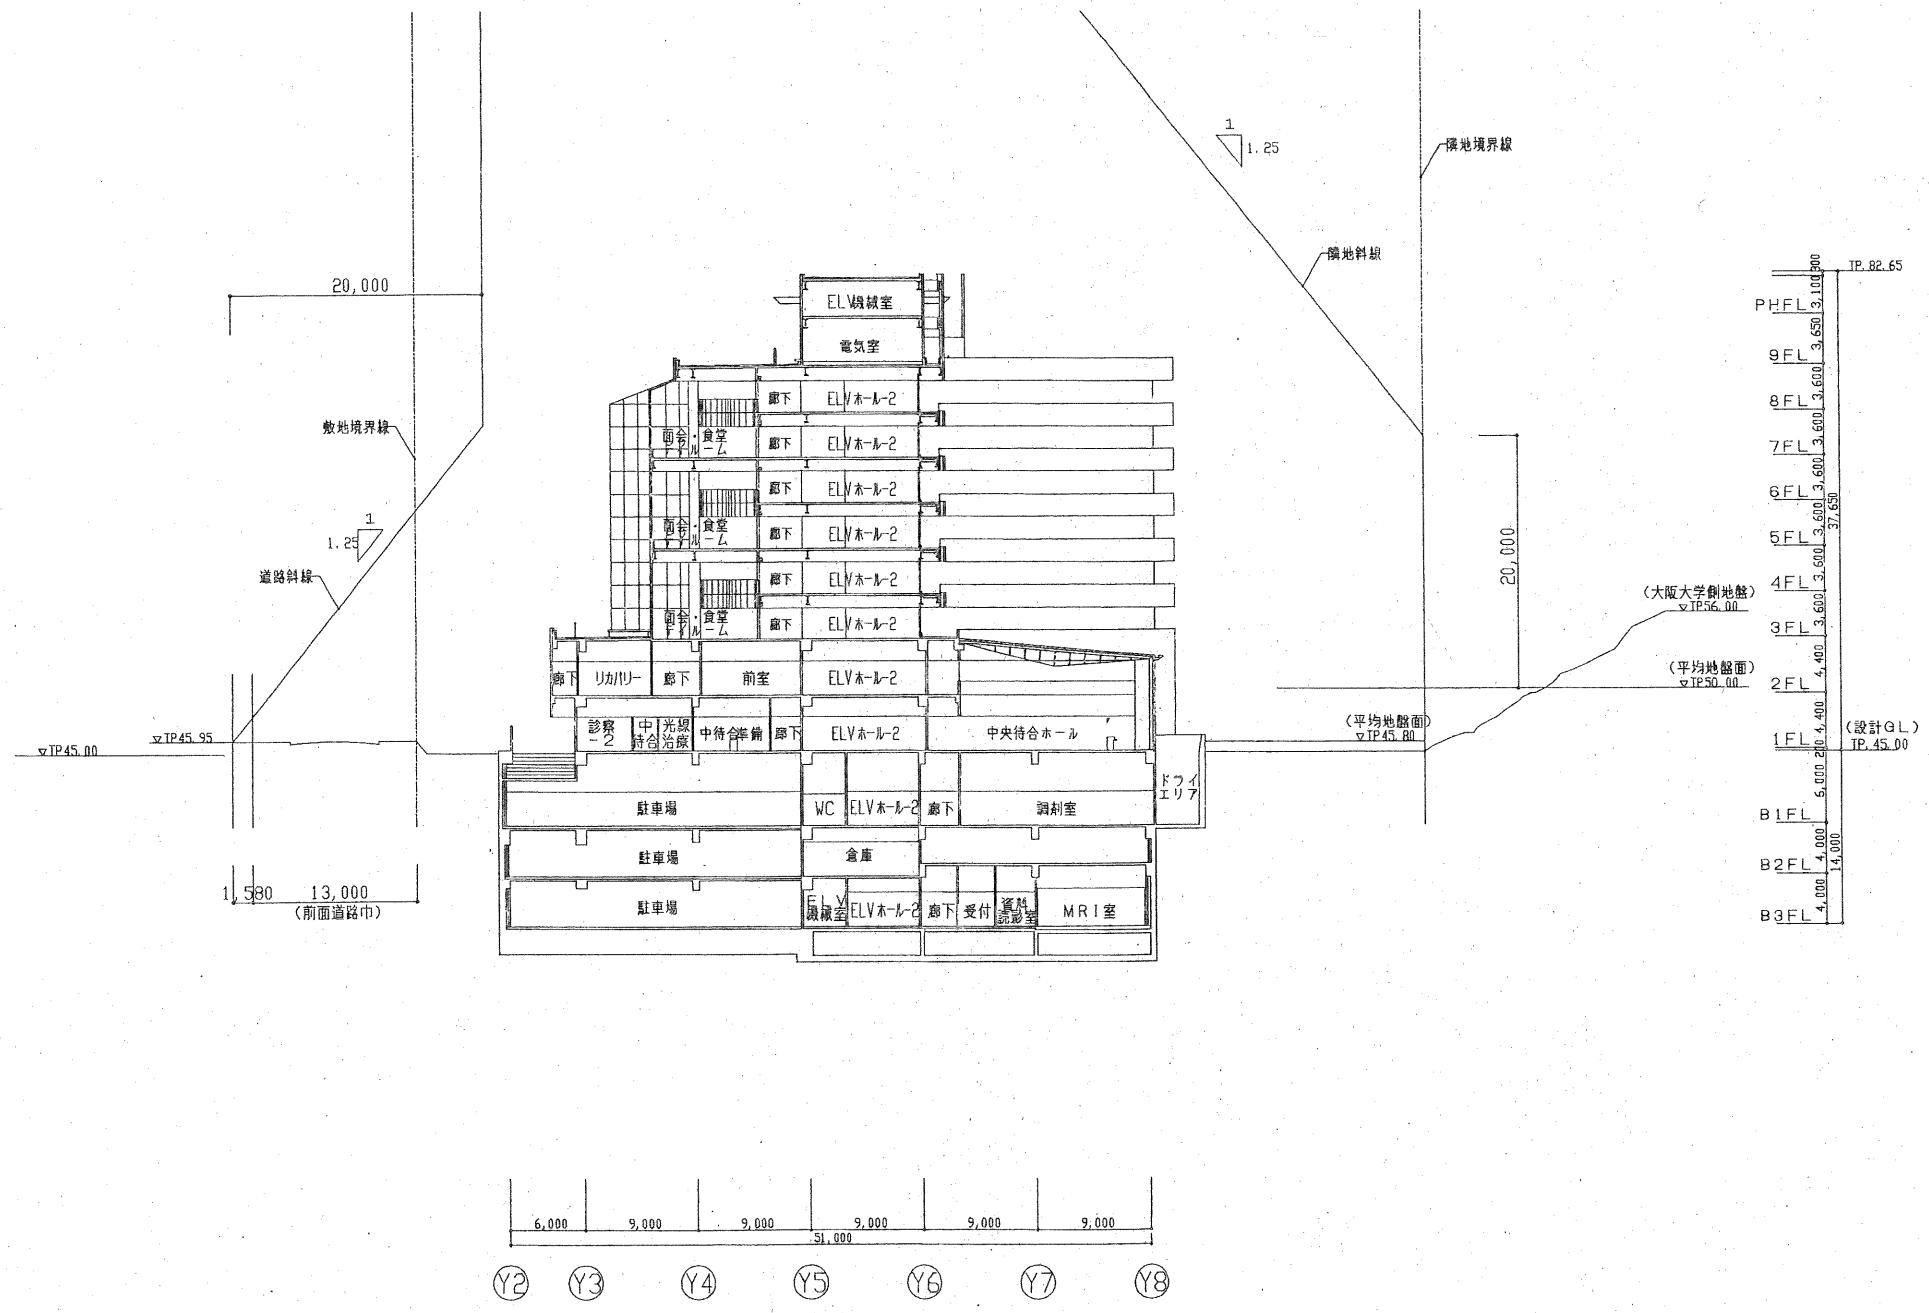




件名	市立豊中病院建設工事(病院本館)	
図名	断面図-2	頁数
縮尺	1:800	日付
伊藤喜三郎建築研究所		26

竣工図