


配置図兼1階平面図

KBM=TP+24.447
 =第1設計GL±0=W1FL-150
 平均地盤面±0=第1設計GL+1.050
 W1FL=平均地盤面-900=第1設計GL+150
 第2設計GL=第1設計GL+1.450
 W1FL-E1FL-1350

○はW1FLからのレベルを示す
 ()はE1FLからのレベルを示す

竣工図

□会所

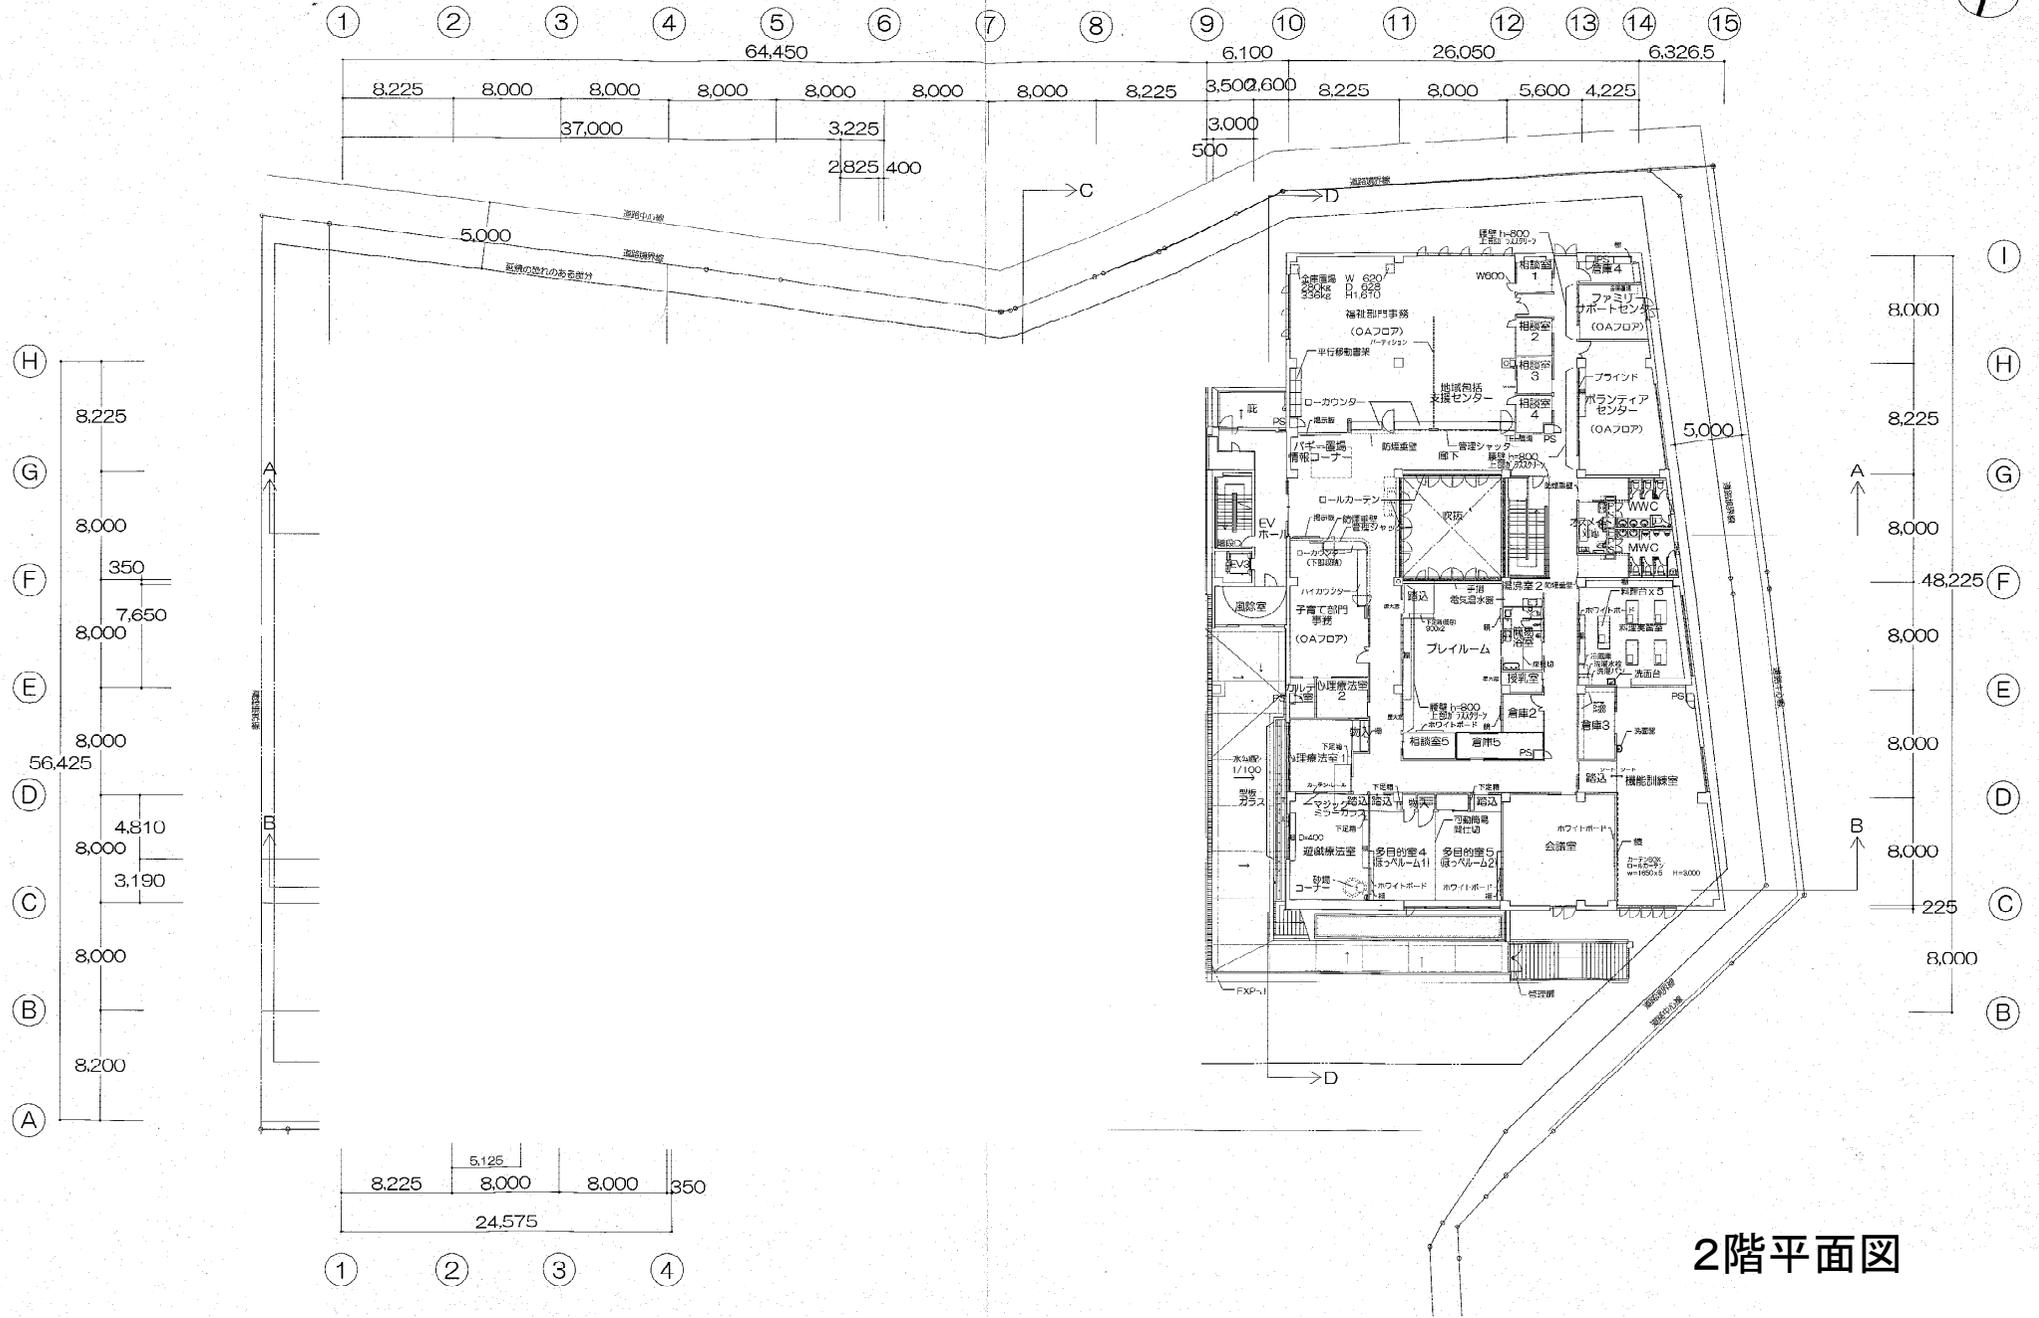

2階平面図