


建具配置図


図面 15

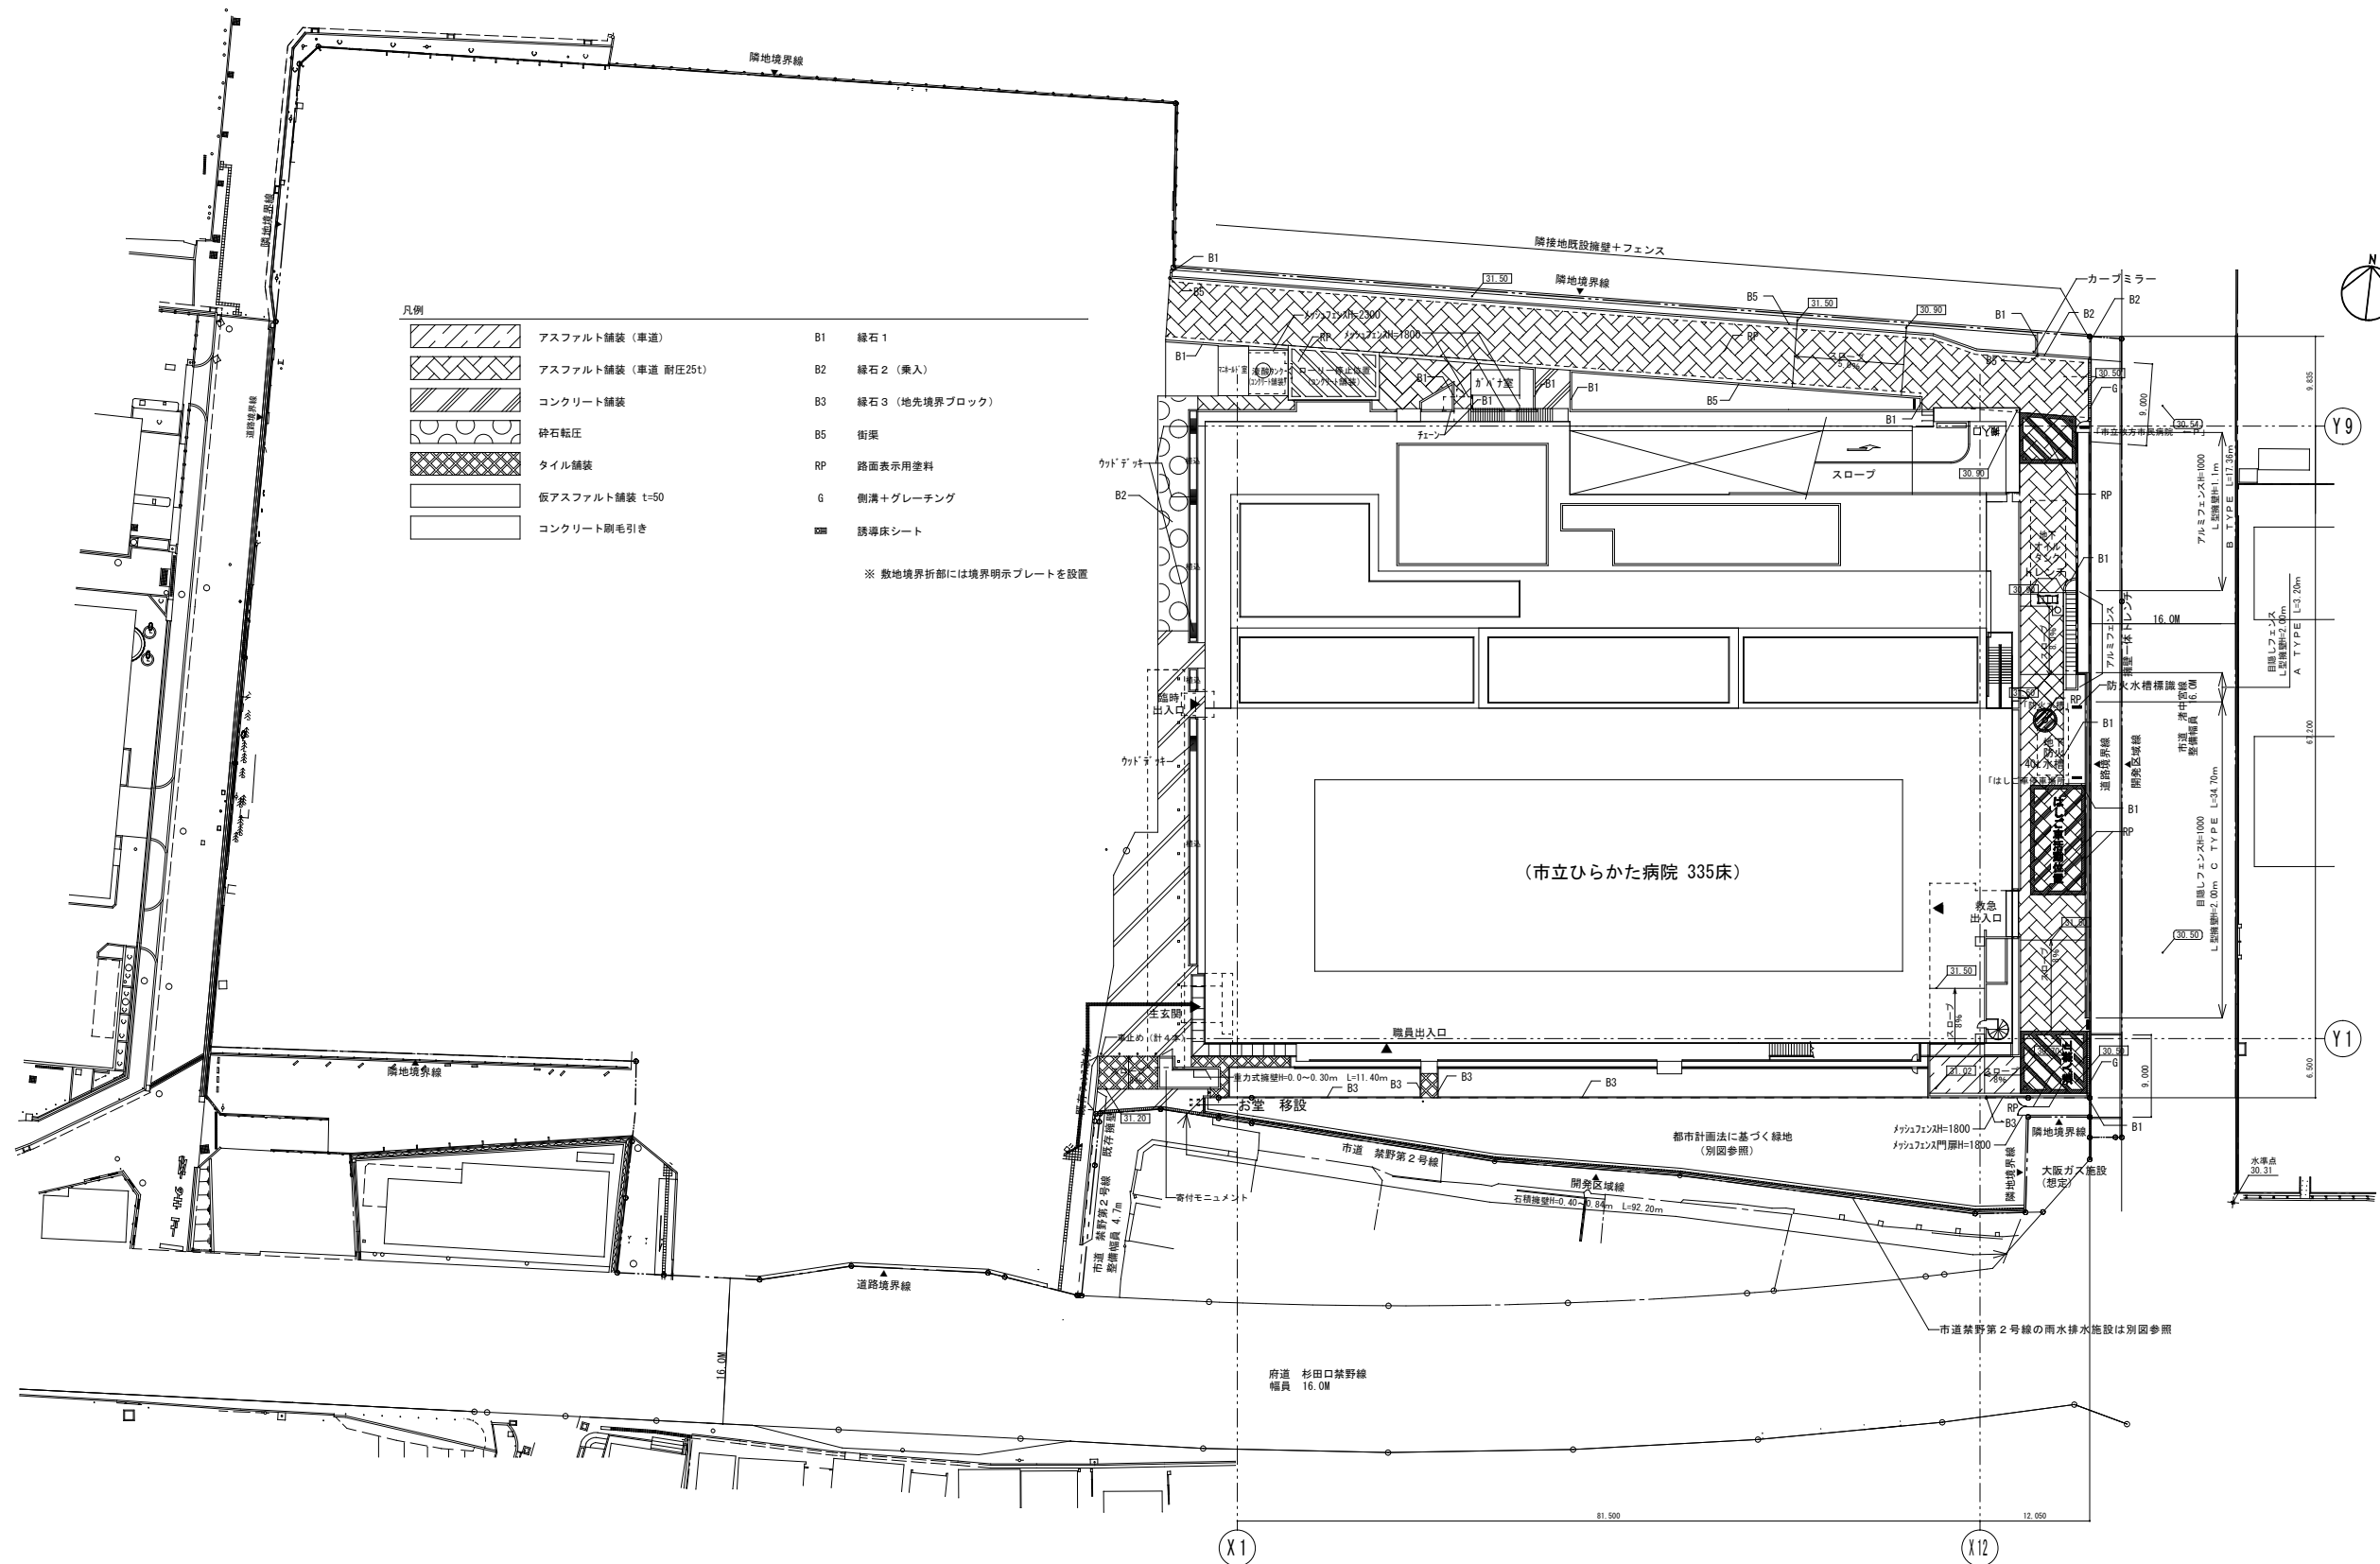

- 凡例
- | | | | |
|--|---------------------|----|-----------------|
| | アスファルト舗装 (車道) | B1 | 縁石 1 |
| | アスファルト舗装 (車道 耐圧25t) | B2 | 縁石 2 (兼入) |
| | コンクリート舗装 | B3 | 縁石 3 (地先境界ブロック) |
| | 砕石転圧 | B5 | 街渠 |
| | タイル舗装 | RP | 路面表示用塗料 |
| | 仮アスファルト舗装 t=50 | G | 側溝+グレーチング |
| | コンクリート剛毛引き | ■ | 誘導床シート |
- ※ 敷地境界折部には境界明示プレートを設置

外構配置図 1/400

工事名称		図面番号
市立枚方市民病院改築工事 (新病院建築工事)		A-346
図面名称	市立枚方市民病院 経営企画課	
縮尺 A1 1/400 A3 1/800	設計番号	竣工図

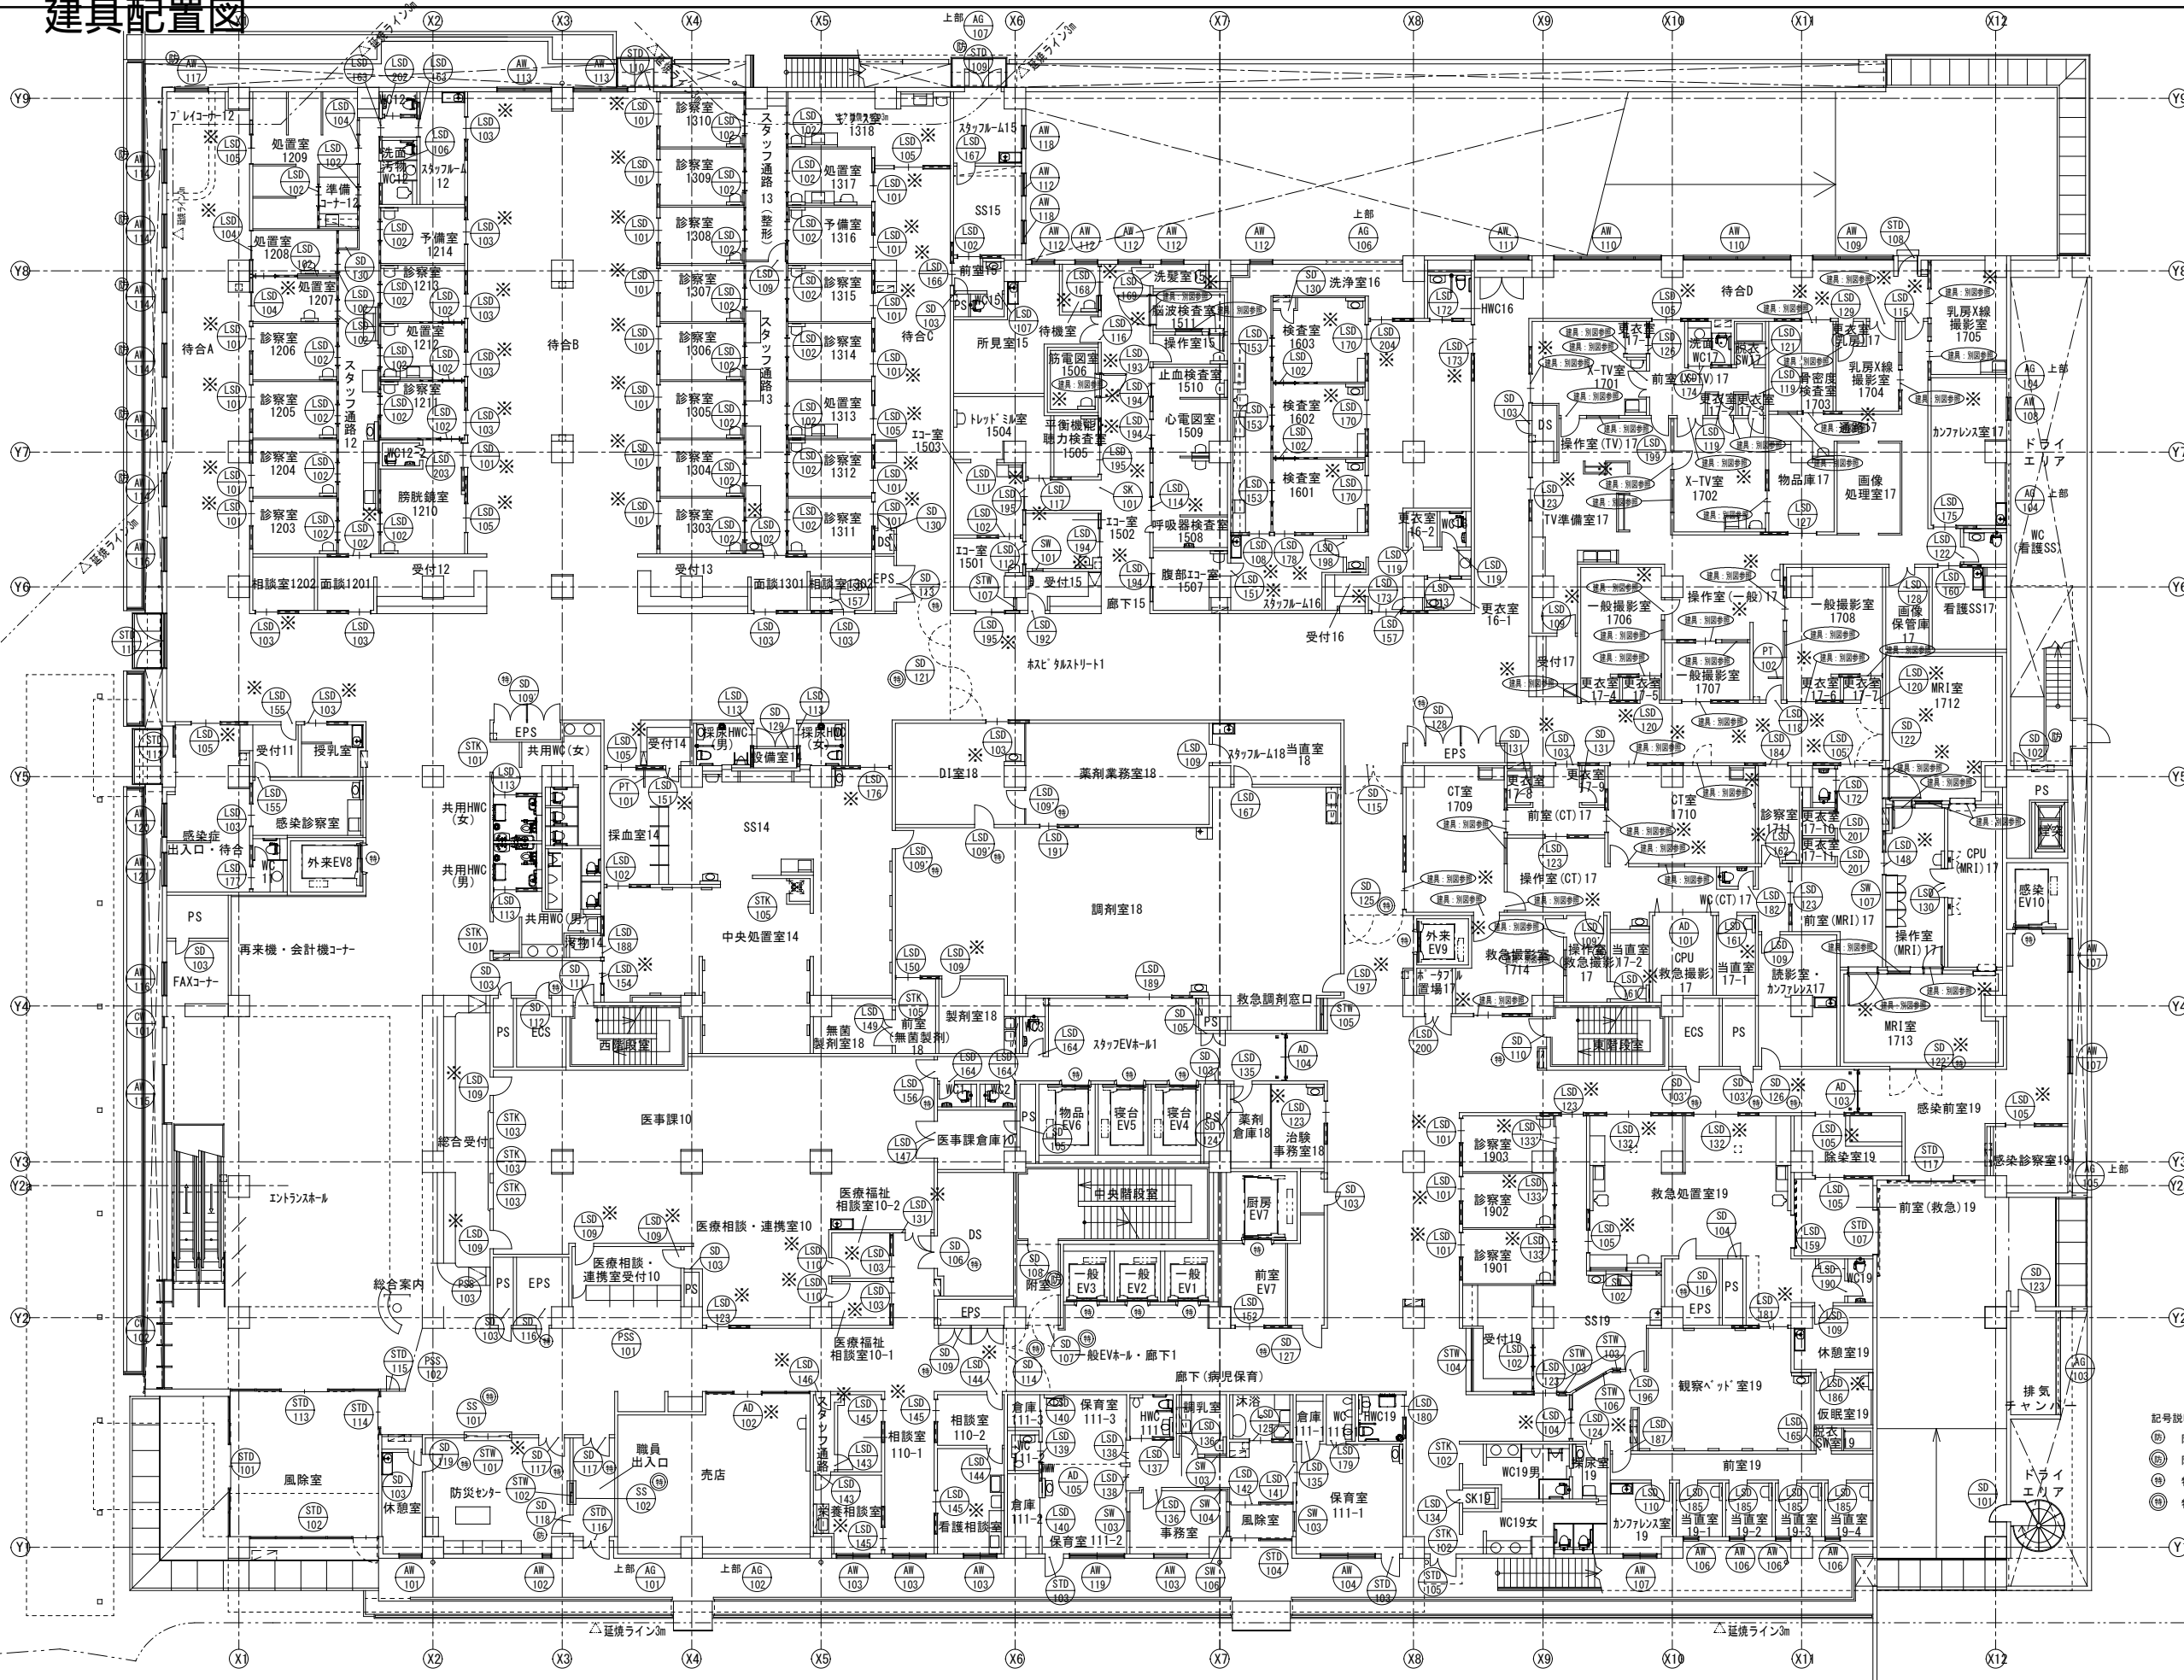

- 記号説明
- Ⓜ 防火設備 (常時閉鎖型)
 - Ⓝ 防火設備 (随時閉鎖型) (煙感知器連動自動閉鎖型)
 - Ⓢ 特定防火設備 (常時閉鎖型)
 - Ⓣ 特定防火設備 (随時閉鎖型) (煙感知器連動自動閉鎖型)

注記： 図中 ※ 印が付いた建具は「安全区画に面する扉・機械排煙と建設省告示1436-4-ハ-4との間の扉・異種排煙区画間の扉を示し、常時閉鎖不燃戸とする（フリーストッパー付の場合は、ストッパーを取り外すこと）。

工事名称 市立枚方市民病院改築工事（新病院建築工事）	図面番号 A-182
図面名称 1階建具配置図	市立枚方市民病院 経営企画課
縮尺 A1:1/150 設計番号 A3:1/300	変更 (4回)

一級建築士 神先 誠司 (登録第252129号)

建具配置図

記号	記号説明	記号	記号説明	記号	記号説明
AW	アルミ製窓	LSD	軽量鋼製戸	SS	防火又は防火防煙シャッター
AD	アルミ製扉			PSS	グリルシャッター
AWD	アルミ製窓付き扉	STW	ステンレス製窓	LSS	軽量シャッター
AG	アルミ製ガラリ	STD	ステンレス製扉	TS	煙感連動防煙スクリーン
ACW	アルミ製カーテンウォール	STG	ステンレス製ガラリ	TF	防煙垂れ壁
		STK	ステンレス製三方枠		
SW	鋼製窓			SP	ガラススクリーン前火間仕切壁
SD	鋼製扉			CSS	スクリーンシャッター
SWD	鋼製窓付き扉	WD	木製扉	ACR	アコーディオンカーテン
SG	鋼製ガラリ	F	換気	YPS	横引パネル折りたたみ戸
SK	鋼製三方枠	S	障子	JW	樹脂製内窓
PD	鋼製軽量扉	PT	パーティション		
PHD	鋼製軽量引き戸	LPT	ローパーティション	CW	カーテンウォール

記号	記号説明	記号	記号説明	記号	記号説明	記号	記号説明	記号	記号説明
FL	フロート板ガラス	FWL	縁入り型板ガラス	HGBFLW	熱線吸収縁入り板ガラス	T	強化ガラス		
F	型板ガラス	PW	縁入り磨き板ガラス	NP	熱線反射ガラス	FLA	合わせガラス		
S	すり板ガラス	PWL	縁入り磨き板ガラス	NPW	耐熱強化ガラス (熱線吸収タイプ)	GB	ガラスブロック		
FW	縁入り型板ガラス	HGBFL	熱線吸収板ガラス	SR	高遮熱性能熱線反射ガラス	PC	ポリカーボネート樹脂板		

記号	記号説明	記号	記号説明	記号	記号説明	記号	記号説明	記号	記号説明
H	丁番 (ステンレス)	T	戸当たり	BHE	非常閉装置付本締錠	FF	シリンダー付引き戸錠	AG	アルミ磁線
PH	ヒボットヒンジ	HM	本錠付モノロック	GT	防音用グレモン錠	SL	シリンダー付引違戸錠	AP	アルミアングルベース (特記なきは4種Aとする)
AH	オートヒンジ	MH	シリンダー付ケースロック	RH	ローラ付掃りハンドル	CH	ケースハンドル		
FH	フロアーヒンジ	LO	レバーハンドル錠	OM	空錠	OP	ワンタッチ式掃り用オペレーター装置 (45° 開き)		
LH	ラバトリーヒンジ	LA	レバーハンドル錠	IM	表示錠	PP	押錠		
JH	自由丁番	LP	非常閉装置付レバーハンドル錠	BM	浴室錠	PB	磁棒 (特記なき限り、(株)ユニオン)		
F	フランス落し	BH	本締錠	OPJ	消音ワンタッチ錠				
DC	ドアチェック			TR	強化ガラス戸錠				

記号	仕上
AL	B-2種 二次電解着色
S	FE フタル酸樹脂エナメル塗 SOP 合成樹脂調合ペイント塗
SUS	HL ヘアライン仕上げ
W	CL クリヤラッカー塗 OS オイルステイン塗

符号	記号
型	S1
型	S2
型	S3
型	S4

材質 : アルミ (AL) / スチール (S)
SUS : ステンレス / W : 木製

記号	形式	倍率	片開き戸	1	片開きフラッシュ戸 (セミエアタイト)	1	片開きフラッシュ戸	9/2	片開きフラッシュ戸	1	両開きフラッシュ戸	2	両開きフラッシュ戸 (セミエアタイト)	1	壁収納型片開き戸 (くぐり戸付)	1	壁収納型片開き戸	1
<p>法規</p> <p>特定防火設備 (常時閉鎖型) (遮煙機能付) 防火設備 (常時閉鎖型) SD103'のみ特定防火設備 (常時閉鎖型) 特定防火設備 (常時閉鎖型) (遮煙機能付) 特定防火設備 (常時閉鎖型) (遮煙機能付) 特定防火設備 (常時閉鎖型) (遮煙機能付) 特定防火設備 (常時閉鎖型) (遮煙機能付) 特定防火設備 (常時閉鎖型) (遮煙機能付) 特定防火設備 (常時閉鎖型) (遮煙機能付) 特定防火設備 (常時閉鎖型) (遮煙機能付) 特定防火設備 (常時閉鎖型) (遮煙機能付) 特定防火設備 (常時閉鎖型) (遮煙機能付) 特定防火設備 (常時閉鎖型) (遮煙機能付) 特定防火設備 (常時閉鎖型) (遮煙機能付) 特定防火設備 (常時閉鎖型) (遮煙機能付) 特定防火設備 (常時閉鎖型) (遮煙機能付) 特定防火設備 (常時閉鎖型) (遮煙機能付) 特定防火設備 (常時閉鎖型) (遮煙機能付)</p>																		
<p>特見込 材質 仕上</p> <p>147 S SOP 90 S SOP 90 S (フラットバー枠) SOP 90 S (フラットバー枠) SOP 90 S (フラットバー枠) SOP 90 S (フラットバー枠) SOP 154 S SOP 260 S SOP 230 S SOP</p>																		
<p>建具見込 材質 仕上</p> <p>40 S SOP 30 S SOP 40 S SOP 40 S SOP 40 S SOP 40 S SOP 40 S SOP 40 S SOP 40 S SOP 40 S SOP 40 S SOP</p>																		
<p>番番 水切 S2 S2 S1 S1 S1 S1 S1 S1 S1 S1 S1 S1 S1 S1 S4 S4 S4 S4</p>																		
<p>ガラス</p> <p>H, DC, T, LA, H, T, CH, MH H, T, CH, MH, SD103'のみDC H, T, CH, MH H, T, CH, MH, F H, DC, T, CH, MH, F H, DC, T, CH, MH, F H, DC, T, CH, MH, F H, DC, T, CH, MH, F H, DC, T, CH, MH, F H, DC, T, CH, MH, F H, DC, T, CH, MH, F H, DC, T, CH, MH, F H, DC, T, CH, MH, F H, DC, T, CH, MH, F H, DC, T, CH, MH, F H, DC, T, CH, MH, F H, DC, T, CH, MH, F</p>																		
<p>備考</p>																		
<p>記号 形式 倍率</p> <p>SD109 SD109 2連両開きフラッシュ戸 1 SD110 片開き戸 1 SD111 片開き戸 1 SD112 片開きフラッシュ戸 1 SD113 両開きフラッシュ戸 1 SD114 壁収納型両開き戸 (くぐり戸付) 1 SD115 壁収納型両開き戸 1 SD116 片開きフラッシュ戸 2</p>																		

<p>特見込 材質 仕上</p> <p>154 S (フラットバー枠) SOP 230 S SOP 230 S SOP 90 S (フラットバー枠) SOP 154 S SOP 200 S SOP 200 S SOP 200 S SOP 200 S SOP 200 S SOP 200 S SOP 200 S SOP</p>																		
<p>建具見込 材質 仕上</p> <p>40 S SOP 40 S SOP 40 S SOP 40 S SOP 40 S SOP 40 S SOP 40 S SOP 40 S SOP 40 S SOP 40 S SOP 40 S SOP</p>																		
<p>番番 水切 S1 S1 S1 S1 S1 S1 S1 S1 S1 S1 S1 S1 S1 S1 S1 S1 S1 S1</p>																		
<p>ガラス</p> <p>H, DC, T, CH, MH, F H, DC, T, LA, H, DC, T, LA, H, T, CH, MH H, T, CH, MH, F AH, CH, DC, 順位調整器 T t=5 + 飛散防止フィルム貼 軸吊り丁番, CH, DC, 電気錠 (非常時開錠)、おとり止め H, T, CH, MH</p>																		
<p>備考</p>																		
<p>記号 形式 倍率</p> <p>SD117 親子開きフラッシュ戸 2 SD118 片開きフラッシュ戸 1 SD119 片開きフラッシュ戸 1 SD120 片開きフラッシュ戸 1 SD121 壁収納型両開き戸 1 SD122 片開きフラッシュ戸 (セミエアタイト) 1 SD123 片開きフラッシュ戸 (セミエアタイト) 1</p>																		

<p>特見込 材質 仕上</p> <p>154 S SOP 154 S SOP 154 S SOP 154 S (フラットバー枠) SOP 240 S SOP 154 S SOP 250 S SOP</p>																		
<p>建具見込 材質 仕上</p> <p>40 S SOP 40 S SOP 40 S SOP 40 S SOP 40 S SOP 40 S SOP 40 S SOP 40 S SOP 40 S SOP 40 S SOP 40 S SOP</p>																		
<p>番番 水切 S1 S1 S1 S1 S1 S1 S1 S1 S1 S1 S2 S3</p>																		
<p>ガラス</p> <p>H, DC, T, LA, MH, F, 電気錠 (非常時開錠) FW t=6.8 耐熱強化ガラス t=6 H, DC, T, LA, MH, 電気錠 (非常時開錠) H, T, CH, MH AH, CH, DC, 順位調整器 H, CH, F, HM, SD122'のみDC, 順位調整器付 H, T, CH, MH, グレモンハンドル</p>																		

工事名称	市立枚方市民病院改築工事 (新病院建築工事)	図面番号	A-183
図面名称	1階 建具表 (1)	市立枚方市民病院	経営企画課
縮尺	A1 : 1/50 設計番号	変更	(4回)
一級建築士	神光 誠司 (登録第252129号)		

建具配置図








建具配置図

記号	記号説明	記号	記号説明	記号	記号説明
AW	アルミ製窓	LSD	軽量鋼製戸	SS	防火又は防火防煙シャッター
AD	アルミ製扉	STW	ステンレス製窓	PSS	グリルシャッター
AWD	アルミ製窓付き扉	STD	ステンレス製扉	LSS	軽量シャッター
AG	アルミ製ガラリ	STG	ステンレス製ガラリ	TS	煙感運動防煙スクリーン
ACW	アルミ製カーテンウォール	STK	ステンレス製三方枠	TF	防煙垂れ壁
SW	鋼製窓			SP	ガラススクリーン耐火間仕切壁
SD	鋼製扉			CSS	スクリーンシャッター
SWD	鋼製窓付き扉	WD	木製扉	ACR	アコーディオンカーテン
SG	鋼製ガラリ	F	扉	YPS	横引パネル折りたたみ戸
SK	鋼製三方枠	S	障子	JW	樹脂製内窓
PD	鋼製軽量扉	PT	パーティション	OW	カーテンウォール
PHD	鋼製軽量引き戸	LPT	ローパーティション		

ガラス記号と種類

記号	記号説明	記号	記号説明	記号	記号説明	記号	記号説明	記号	記号説明
FL	フロート板ガラス	FWL	縁入り型板ガラス	HGBFLW	熱線吸収網入り板ガラス	T	強化ガラス		
F	型板ガラス	PW	網入り磨き板ガラス	NP	熱線反射ガラス	FLA	合わせガラス		
S	すり板ガラス	FWL	縁入り磨き板ガラス	NPW	耐熱強化ガラス (熱線吸収タイプ)	GB	ガラスブロック		
FW	網入り型板ガラス	HGBFL	熱線吸収板ガラス	SR	高遮熱性能熱線反射ガラス	PC	ポリカーボネート樹脂板		

建具金物記号

記号	記号説明	記号	記号説明	記号	記号説明	記号	記号説明	記号	記号説明
H	丁番 (ステンレス)	T	戸当たり	BHE	非常閉装置付本錠錠	FF	シリンダー付引き戸錠	AG	アルミ隠線
PH	ビボットヒンジ	HM	本錠付モノロック	GT	防音用グレモン錠	SL	シリンダー付引違戸用錠	AP	アルミアングルビス (特記なきは4個AGとする)
AH	オートヒンジ	MH	シリンダー付ケースロック	RH	ローラー付締りハンドル	OH	ケースハンドル		
FH	フロアヒンジ	LO	レバーハンドル錠	OM	空錠	OP	ワンタッチ式排煙用オペレーター装置 (45°開き注記: LSD引き分け戸の場合、ハンガー金物は引き分け)		
LH	ラバトリヒンジ	LA	レバーハンドル錠	IM	表示錠	PP	押板		
JH	自由丁番	LP	非常閉装置付レバーハンドル錠	BM	浴室錠	PB	握棒 (特記無き限り、(株)ユニオン)		
F	フランシ落し	BH	本錠錠	OPJ	消音ワンタッチ錠				
DC	ドアチェック			TR	強化ガラス戸錠				

材質
AL : アルミ
S : スチール

SUS : ステンレス
W : 木製

材質と仕上

記号	仕上
AL	B-2種 二次電解着色
S	FE フタル酸樹脂エナメル塗り SOP 合成樹脂顔合ベイト塗り
SUS	HL ヘアライン仕上げ
W	CL クリヤラッカー塗り OS オイルステイン塗り

番指記号

符号	型
S1	型
S2	型
S3	型
S4	型
U	型

SUS目地棒

記号	形式	個数	規格	両袖付引き分け自動ドア	1	規格	片開き戸4連はめ殺し窓	1	規格	上部はめ殺し窓付片開き戸	2	規格	袖付片引き自動ドア	1	規格	上部はめ殺し窓・ガラリ付親子開き戸	1				
	姿図・寸法																				
法規																					
枠見込	材質	仕上	100	SUS		鏡面仕上	100	SUS		SUS		HL	100	SUS		HL	100	SUS		HL	
建具見込	材質	仕上	SUS		鏡面仕上	SUS		鏡面仕上	SUS		HL	SUS	SUS		HL	SUS	SUS		HL		
番指	水切																				
ガラス	T t=5 + 飛散防止フィルム貼					T t=5 + 飛散防止フィルム貼				T t=5 + 飛散防止フィルム貼			T t=5 + 飛散防止フィルム貼			T t=5 + 飛散防止フィルム貼					
金物	光電式エンジンドア部品一式、 付属金物一式					H, DC, T, LA, MH, 付属金物一式				H, DC, T, LA, 付属金物一式			タッチ式エンジンドア部品一式 付属金物一式			H, DC, T, LA, F, 電気錠 (非常時開錠) 付属金物一式					
備考	パニックオープン									付属金物一式 パニックオープン			付属金物一式 パニックオープン			付属金物一式					
記号	形式	個数	規格	両引き分け自動ドア	1	規格	片開き戸(セミエアタイト)	1	規格	両開き戸(セミエアタイト)	1	規格	片開き戸(セミエアタイト)	1	規格	両開き戸	1	規格	袖付片引き自動ドア	1	
	姿図・寸法																				
法規																					
枠見込	材質	仕上	100	SUS		鏡面仕上	100	SUS	HL	100	SUS	HL	100	SUS	HL	100	SUS	HL	100	SUS	HL
建具見込	材質	仕上	SUS		鏡面仕上	SUS		HL	SUS	SUS		HL	SUS		HL	SUS		HL	SUS		HL
番指	水切																				
ガラス	T t=5 + 飛散防止フィルム貼					H, DC, T, LA, 電気錠 (非常時開錠)				H, DC, T, LA, F, 電気錠 (非常時開錠)			H, DC, T, LA, 電気錠 (非常時開錠)			T t=5 + 飛散防止フィルム貼			T t=5 + 飛散防止フィルム貼		
金物	タッチセンサー式エンジンドア部品一式、 付属金物一式					H, DC, T, LA, 電気錠 (非常時開錠) 付属金物一式				H, DC, T, LA, F, 電気錠 (非常時開錠) 付属金物一式			H, DC, T, LA, F, 電気錠 (非常時開錠) 付属金物一式			タッチ式エンジンドア部品一式 付属金物一式			タッチ式エンジンドア部品一式 付属金物一式		
備考	パニックオープン					パニックオープン				H, DC, T, LA, 付属金物一式			H, DC, T, LA, F, 電気錠 (非常時開錠) 付属金物一式、 排煙ラッチ、OP (FL+1.500)			付属金物一式、 電気錠 (非常時開錠)			付属金物一式、 電気錠 (非常時開錠)		

<p>工務名称 市立枚方市民病院改築工事 (新病院建築工事)</p> <p>図面名称 1階 建具表 (3)</p> <p>縮尺 A1:1/50 A3:1/100</p>	<p>図面番号 A-185</p>
	<p>市立枚方市民病院 経営企画課</p>
	<p>変更 (4回)</p>

建具配置図

記号	記号説明	記号	記号説明	記号	記号説明
AW	アルミ製窓	LSD	軽量鋼製戸	SS	防火又は防火防煙シャッター
AD	アルミ製扉			PSS	グリルシャッター
AWD	アルミ製窓付き扉	STW	ステンレス製窓	LSS	軽量シャッター
AG	アルミ製ガラリ	STD	ステンレス製ガラリ	TS	煙感運動防煙スクリーン
ACW	アルミ製カーテンウォール	STG	ステンレス製ガラリ	TF	防煙垂れ幕
		STK	ステンレス製三方枠		
SW	鋼製窓			SP	ガラススクリーン耐火間仕切壁
SD	鋼製扉			CSS	スクリーンシャッター
SWD	鋼製窓付き扉	WD	木製扉	ACR	アコーディオンカーテン
SG	鋼製ガラリ	F	襖	YPS	横引パネル折りたたみ戸
SK	鋼製三方枠	S	障子	JW	樹脂製内窓
PD	鋼製軽量扉	PT	パーティション	CW	カーテンウォール
PHD	鋼製軽量引き戸	LPT	ローパーティション		

ガラス記号と種類

記号	記号説明	記号	記号説明	記号	記号説明	記号	記号説明	記号	記号説明
FL	フロート板ガラス	FWL	縁入り型板ガラス	HGBFLW	熱線吸収縁入り板ガラス	T	強化ガラス		
F	型板ガラス	PW	縁入り磨き板ガラス	NP	熱線反射ガラス	FLA	合わせガラス		
S	すり板ガラス	PWL	縁入り磨き板ガラス	NPW	新熱強化ガラス (熱線吸収タイプ)	GB	ガラスブロック		
FW	縁入り型板ガラス	HGBFL	熱線吸収板ガラス	SR	高遮熱性能熱線反射ガラス	PC	ポリカーボネート樹脂板		

建具金物記号

記号	記号説明	記号	記号説明	記号	記号説明	記号	記号説明	記号	記号説明
H	丁番 (ステンレス)	T	戸当たり	BHE	非常開装置付本錠錠	FF	シリンダー付引き戸錠	AG	アルミ隠線
PH	ピボットヒンジ	HM	本錠付モノロック	GT	防音扉用グレモン錠	SL	シリンダー付引違戸用錠	AP	アルミアングルピース (特記なきは4個4点とする)
AH	オートヒンジ	MH	シリンダー付ケースロック	RH	ローラー付締りハンドル	CH	ケースハンドル		
FH	フロアーヒンジ	LO	レバーハンドル錠	OM	錠	OP	ワンタッチ式押入れ用オペレーター装置 (45°開き)		
LH	ラバトリーヒンジ	LA	レバーハンドル錠	IM	表示錠	PP	押板		
JH	自由丁番	LP	非常開装置付レバーハンドル錠	BM	浴室錠	PB	電棒 (特記無き限り、(株)ユニオン)		
F	フランス落とし	BH	本錠錠	OPJ	消音ワンタッチ錠				
DC	ドアチェック			TR	強化ガラス戸錠				

材質

AL : アルミ
S : スチール

SUS : ステンレス
W : 木製

材質と仕上

記号	仕上
AL	B-2種 二次電解着色
S	FE フタル酸樹脂エナメル塗り SOP 合成樹脂塗合ベイト塗り
SUS	HL ヘアライン仕上げ
W	CL クリヤラッカー塗り OS オイルステイン塗り

番番記号

符号	番号
S1	型
S2	型
S3	型
S4	型

SUS304 t=2.0
SUS304 t=2.0
SUS304 t=2.0
SUS目地棒

記号	形式	個数	STW 101	4枚引違い窓	1	STW 102	引違い窓	1	STW 103	上げ下げ窓 (上段固定)	2	STW 104	袖付引分け窓	1	STW 105	F I X付引違い窓	1	STW 106	嵌め殺し窓	1	STW 107	上げ下げ窓 (上段固定)	1
法規																							
枠見込	材質	仕上	154	SUS	鏡面仕上	154	SUS	鏡面仕上	154	SUS	鏡面仕上	154	SUS	鏡面仕上	154	SUS	鏡面仕上	154	SUS	鏡面仕上	154	SUS	HL
建具見込	材質	仕上	SUS	鏡面仕上	SUS	鏡面仕上	SUS	鏡面仕上	SUS	鏡面仕上	SUS	鏡面仕上	SUS	鏡面仕上	SUS	鏡面仕上	SUS	鏡面仕上	SUS	鏡面仕上	SUS	HL	
音階	水切																						
ガラス	FL t=3 + 飛散防止フィルム貼																						
金物	付属金物一式、SL、フラッターレール SUS隠線																						
備考																							
記号	形式	個数	STK 101	三方枠	2	STK 102	三方枠	2	STK 103	三方枠 (ガラス内枠付)	3	STK 104	三方枠	1	STK 105	三方枠	2						
法規																							
枠見込	材質	仕上	154	SUS	HL	154	SUS	HL	154	SUS	HL	154	SUS	HL	154	SUS	HL						
建具見込	材質	仕上	S4																				
音階	水切																						
ガラス	FL t=6 + 飛散防止フィルム貼																						
金物	付属金物一式																						
備考																							
記号	形式	個数	PT 101	パーティション	1	PT 102	パーティション	1	PT 103	パーティション	1												
法規																							
枠見込	材質	仕上	パネル厚: 70	S	焼付塗装	パネル厚: 70	S	焼付塗装	パネル厚: 70	S	焼付塗装												
建具見込	材質	仕上																					
音階	水切																						
ガラス	S t=3																						
金物	付属金物一式																						
備考	H、DC、T、LA、MH、ロッカー錠 (解放時力千扱き不可) 付属金物一式																						

工事名称	市立枚方市民病院改築工事 (新病院建築工事)	図面番号	A-186
図面名称	1階 建具表 (4)	市立枚方市民病院	経営企画課
縮尺	A1: 1/50 A3: 1/100	設計番号	変更 (4回)
一級建築士	神先 誠司 (登録第252129号)		

建具配置図

図面15

記号	記号説明	記号	記号説明	記号	記号説明
AW	アルミ製窓	LSD	軽量鋼製戸	SS	防火又は防火防煙シャッター
AD	アルミ製扉			PSS	グリルシャッター
AWD	アルミ製窓付き扉	STW	ステンレス製窓	LSS	軽量シャッター
AG	アルミ製ガラリ	STD	ステンレス製扉	TS	煙感運動防煙スクリーン
ACW	アルミ製カーテンウォール	STG	ステンレス製ガラリ	TF	防煙垂れ壁
		STK	ステンレス製三方枠		
SW	鋼製窓			SP	ガラススクリーン耐火間仕切壁
SD	鋼製扉			CSS	スクリーンシャッター
SWD	鋼製窓付き扉	WD	木製扉	ADR	アコーディオンカーテン
SG	鋼製ガラリ	F	襖	YPS	横引パネル折りたたみ戸
SK	鋼製三方枠	S	障子	JW	樹脂製内窓
PD	鋼製軽量扉	PT	パーティション		
PHD	鋼製軽量引き戸	LPT	ローパーティション	OW	カーテンウォール

ガラス記号と種類					
記号	記号説明	記号	記号説明	記号	記号説明
FL	フロート板ガラス	FWL	縁入り型板ガラス	HGBFLW	熱線吸収網入り板ガラス
F	型板ガラス	PW	網入り磨き板ガラス	NP	熱線反射ガラス
S	すり板ガラス	PWL	縁入り磨き板ガラス	NPW	耐熱強化ガラス (熱線吸収タイプ)
FW	網入り型板ガラス	HGBFL	熱線吸収板ガラス	SR	高遮熱性能熱線反射ガラス
				T	強化ガラス
				FLA	合わせガラス
				GB	ガラスブロック
				PC	ポリカーボネート樹脂板

建具金物記号					
記号	記号説明	記号	記号説明	記号	記号説明
H	丁香 (ステンレス)	T	戸当たり	BHE	非常開装置付本締錠
PH	ピボットヒンジ	HM	本錠付モノロック	GT	防音用グレモン錠
AH	オートヒンジ	MH	シリンダー付ケースロック	RH	ローラー付締りハンドル
FH	フロアーヒンジ	LO	レバーハンドル錠	OH	錠
LH	ラバトリーヒンジ	LA	レバーハンドル錠	IM	表示錠
JH	自由丁香	LP	非常開装置付レバーハンドル錠	BW	浴室錠
F	フランシス落し	BH	本締錠	OPJ	消音フタタッチ錠
DC	ドアチェック			TR	強化ガラス錠
				FF	シリンダー付引き戸錠
				SL	シリンダー付引違戸錠
				CH	ケースハンドル
				OP	ワンタッチ式押付用オペレーター装置 (45°開き注記: LSD引き分け戸の場合、ハンガー金物は引き分け運動機能付とする)
				PP	押板
				PB	錠棒 (特記無き限り、(株)ユニオン「ケアハンドル: H2102 樹脂アイボリー」又は同等品)
				AG	アルミ樹脂
				AP	アルミアングルピース (特記なきはH46とする)
					・堅すべり出し窓は90°開きとする。
					・自然排煙の手動開閉装置の設置高さはFL+1500とする

材質		SUS : ステンレス		W : 木製	
AL	: アルミ				
S	: スチール				

材質と仕上		仕上	
AL	B-2種		二次電着着色
S	FE		フタル酸樹脂エナメル塗り
	SOP		合成樹脂調合ペイント塗り
SUS	HL		ヘアライン仕上げ
W	QL		クリヤラッカー塗り
	OS		オイルステイン塗り

番書記号		符号	
S1	型		
S2	型		
S3	型		
S4	型		
			SUS目地棒

記号	形式	個数	引違い窓 (ガラリ付)	1	はめ殺し窓	1	引違い窓 (ガラリ付)	4	引違い窓 (ガラリ付)	1	堅すべり出し窓 (ガラリ付)	4	引違い窓 (ガラリ付)	2	堅すべり出し窓	1		
	姿図・寸法																	
	法規		防火設備															
	枠見込	材質	仕上	70	AL	B-2種	70	AL	B-2種	70	AL	B-2種	70	AL	B-2種	70	AL	B-2種
	建具見込	材質	仕上	AL	B-2種	AL	B-2種	AL	B-2種	AL	B-2種	AL	B-2種	AL	B-2種	AL	B-2種	
	番書	水切		AL		AL		AL		AL		AL		AL		AL		
	ガラス	FL t=5			PW t=6.8		FL t=5	飛散防止フィルム貼		FL t=5		FL t=5		FL t=5		FL t=5		
	金物	付属金物一式、AG			付属金物一式		付属金物一式、AG		付属金物一式、AG		付属金物一式		付属金物一式、AG		付属金物一式、AG		付属金物一式、AG	
	備考	網戸付					網戸付		網戸付		網戸付		網戸付、防音サッシュ (T-2)		網戸付		網戸付	

記号	形式	個数	2連引違い窓・はめ殺し窓 (ガラリ付)	1	2連片引き窓 (ガラリ付)	2	2連はめ殺し窓 (ガラリ付)	1	堅すべり出し窓 (ガラリ付)	6	2連引違い窓 (ガラリ付)	2	引違い窓	6	
	姿図・寸法														
	法規												防火設備		
	枠見込	材質	仕上	70	AL	B-2種	70	AL	B-2種	70	AL	B-2種	70	AL	B-2種
	建具見込	材質	仕上	AL	B-2種	AL	B-2種	AL	B-2種	AL	B-2種	AL	B-2種		
	番書	水切		AL		AL		AL		AL		AL			
	ガラス	FL t=5+飛散防止フィルム貼			FL t=5+飛散防止フィルム貼		FL t=5+飛散防止フィルム貼		FL t=5+飛散防止フィルム貼		FL t=5+飛散防止フィルム貼		PW t=6.8		
	金物	付属金物一式、AG			付属金物一式、AG		付属金物一式、AG		付属金物一式、AG		付属金物一式、AG		付属金物一式、AG		
	備考	網戸付			網戸付				網戸付		網戸付		網戸付、開放制限 (キー付)		

記号	形式	個数	2段2連はめ殺し窓・外倒し排煙窓付	1	引違い窓 (ガラリ付)	2	引違い窓	1	堅すべり出し窓	2	3段引違い窓 (排煙窓・ガラリ付)	1	外倒し排煙窓付引違い窓 (ガラリ付)	1	外倒し排煙窓付引違い窓	1	折りたたみ戸	1
	姿図・寸法																	
	法規					防火設備												
	枠見込	材質	仕上	70	AL	B-2種	70	AL	B-2種	70	AL	B-2種	70	AL	B-2種	70	AL	B-2種
	建具見込	材質	仕上	AL	B-2種	AL	B-2種	AL	B-2種	AL	B-2種	AL	B-2種	AL	B-2種	AL	B-2種	
	番書	水切		AL		AL		AL		AL		AL		AL		AL		
	ガラス	T t=6 + 飛散防止フィルム貼		FL t=6		PW t=6.8		FL t=5		FL t=5 + 飛散防止フィルム貼		FL t=5		FL t=5		アルミパネル t=3		
	金物	付属金物一式、AG、OP		付属金物一式、AG		付属金物一式、AG		付属金物一式、AG		電動排煙オペレーター、付属金物一式、AG		付属金物一式、AG		排煙ラッチ、オペレーター (FL+1.500)		付属金物一式、AG		
	備考	網戸付		網戸付、開放制限 (キー付)		網戸付		網戸付		網戸付		網戸付		網戸付、開放制限 (キー付)		網戸付、開放制限 (キー付)		

工事名称	市立枚方市民病院改築工事 (新病院建築工事)		図面番号	A-187
図面名称	1階 建具表 (5)	市立枚方市民病院	経営企画課	
縮尺	A1:1/50 A3:1/100	設計番号	変更 (4回)	

建具配置図

記号	記号説明	記号	記号説明	記号	記号説明
AW	アルミ製窓	LSD	軽量鋼製戸	SS	防火又は防火防煙シャッター
AD	アルミ製扉			PSS	グリルシャッター
AWD	アルミ製窓付き扉	STW	ステンレス製窓	LSS	軽量シャッター
AG	アルミ製ガラリ	STD	ステンレス製扉	TS	煙感運動防煙スクリーン
ACW	アルミ製カーテンウォール	STG	ステンレス製ガラリ	TF	防煙垂れ壁
		STK	ステンレス製三方枠		
SW	鋼製窓			SP	ガラススクリーン耐火間仕切壁
SD	鋼製扉			CSS	スクリーンシャッター
SWD	鋼製窓付き扉	WD	木製扉	ACR	アコーディオンカーテン
SG	鋼製ガラリ	F	扉	YPS	横引パネル折りたたみ戸
SK	鋼製三方枠	S	障子	JW	樹脂製内窓
PD	鋼製軽量扉	PT	パーティション	OW	カーテンウォール
PHD	鋼製軽量引き戸	LPT	ローパーティション		

記号	記号説明	記号	記号説明	記号	記号説明	記号	記号説明	記号	記号説明
FL	フロント板ガラス	FWL	織入り型板ガラス	HGBFLW	熱線吸収織入り板ガラス	I	強化ガラス		
F	型板ガラス	PW	織入り磨き板ガラス	NP	熱線反射ガラス	FLA	合わせガラス		
S	すり板ガラス	PWL	織入り磨き板ガラス	NPW	耐熱強化ガラス (熱線吸収タイプ)	GB	ガラスブロック		
FW	織入り型板ガラス	HGBFL	熱線吸収板ガラス	SR	高遮熱性能熱線反射ガラス	PC	ポリカーボネート樹脂板		

記号	記号説明	記号	記号説明	記号	記号説明	記号	記号説明	記号	記号説明
H	丁番 (ステンレス)	T	戸当たり	BHE	非常開装置付本締錠	FF	シリンダー付引き戸錠	AG	アルミ銀縁
PH	ピボットヒンジ	HM	本錠付モノロック	GT	防音用グレモン錠	SL	シリンダー付引違戸用錠	AP	アルミアングルピース (特記なきは4面AGとする)
AH	オートヒンジ	MH	シリンダー付ケースロック	RH	ローラー付締りハンドル	CH	ケースハンドル		
FH	フロアーヒンジ	LO	レバーハンドル錠	OM	錠錠	OP	ワンタッチ式排煙用オペレーター装置 (45°開き注記: LSD引き分け戸の場合、ハンガー金物は引き分け)		
LH	ラバトリーヒンジ	LA	レバーハンドル錠	IM	表示錠	PP	押板		
JH	自由丁番	LP	非常開装置付レバーハンドル錠	BM	浴室錠	PB	握棒 (特記無き限り、(株)ユニオン)		
F	フランズ落し	BH	本締錠	OPJ	消音ワンタッチ錠				
DC	ドアチェック			TR	強化ガラス戸錠				

記号	仕上	記号	仕上
AL	B-2種		二次電着着色
S	FE		フタル酸樹脂エナメル塗り
	SOP		合成樹脂調合ペイント塗り
SUS	HL		ヘアライン仕上げ
W	QL		クリヤラッカー塗り
	OS		オイルステイン塗り塗り

記号	仕上	記号	仕上
S1	型		
S2	型		
S3	型		
S4	型		

記号	形式	個数	AD 102	自動引き戸 (補付)	1	AD 103	自動折りたたみ戸	1	AD 104	自動折りたたみ戸	1	AD 105	排煙ラン付アルミ折戸	1	OW 101	カーテンウォール	1	OW 102	カーテンウォール	1	
<table border="1"> <thead> <tr> <th>法規</th> <th>枠見込</th> <th>材質</th> <th>仕上</th> <th>70</th> <th>AL</th> <th>B-2種</th> <th>70</th> <th>AL</th> <th>B-2種</th> <th>70</th> <th>AL</th> <th>B-2種</th> <th>70</th> <th>AL</th> <th>B-2種</th> <th>AL</th> <th>B-2種</th> <th>AL</th> <th>B-2種</th> </tr> </thead> <tbody> <tr> <td>枠見込</td> <td>材質</td> <td>仕上</td> <td>70</td> <td>AL</td> <td>B-2種</td> <td>70</td> <td>AL</td> <td>B-2種</td> <td>70</td> <td>AL</td> <td>B-2種</td> <td>70</td> <td>AL</td> <td>B-2種</td> <td>70</td> <td>AL</td> <td>B-2種</td> <td>AL</td> <td>B-2種</td> </tr> <tr> <td>建具見込</td> <td>材質</td> <td>仕上</td> <td></td> <td>AL</td> <td>B-2種</td> <td></td> <td>AL</td> <td>B-2種</td> <td></td> <td>AL</td> <td>B-2種</td> <td></td> <td>AL</td> <td>B-2種</td> <td></td> <td>AL</td> <td>B-2種</td> <td></td> <td>AL</td> <td>B-2種</td> </tr> <tr> <td>番番</td> <td>水切</td> <td></td> <td></td> <td></td> <td>AL</td> <td></td> <td></td> <td>AL</td> <td></td> <td></td> <td></td> <td></td> <td></td> <td></td> <td></td> <td></td> <td></td> <td></td> <td></td> <td></td> </tr> <tr> <td>ガラス</td> <td colspan="20">T t=5 + 飛散防止乳白色フィルム貼 (ただし出入口のみ透明フィルム貼)</td> </tr> <tr> <td>金物</td> <td colspan="20">付属金物一式、AG</td> </tr> <tr> <td>備考</td> <td colspan="20">タッチセンサー式エンジンドア一式</td> </tr>



工事名称	市立枚方市民病院改築工事 (新病院建築工事)	図面番号	A-188
図面名称	1階 建具表 (6)	市立枚方市民病院	経営企画課
縮尺	A1:1/50 A3:1/100	設計番号	変更 (4回)

建具配置図

記号	記号説明	記号	記号説明	記号	記号説明
AW	アルミ製窓	LSD	軽量鋼製戸	SS	防火又は防火防煙シャッター
AD	アルミ製扉			PSS	グリルシャッター
AWD	アルミ製窓付き扉	STW	ステンレス製窓	LSS	軽量シャッター
AG	アルミ製ガラリ	STD	ステンレス製扉	TS	煙感運動防煙スクリーン
ACW	アルミ製カーテンウォール	STG	ステンレス製ガラリ	TF	防煙垂れ壁
		STK	ステンレス製三方枠		
SW	鋼製窓			SP	ガラススクリーン耐火間仕切壁
SD	鋼製扉			CSS	スクリーンシャッター
SWD	鋼製窓付き扉	WD	木製扉	ACR	アコーディオンカーテン
SG	鋼製ガラリ	F	襖	YPS	横引パネル折りたたみ戸
SK	鋼製三方枠	S	障子		
				JW	樹脂製内窓
PD	鋼製軽量扉	PT	パーテーション		
PHD	鋼製軽量引き戸	LPT	ローパーテーション	CW	カーテンウォール

ガラス記号と種類

記号	記号説明	記号	記号説明	記号	記号説明	記号	記号説明
FL	フロート板ガラス	FWL	複入り型板ガラス	HGBFLW	熱線吸収複入り板ガラス	T	強化ガラス
F	型板ガラス	PW	複入り型板ガラス	NP	熱線反射ガラス	FLA	合わせガラス
S	すり板ガラス	PWL	複入り型板ガラス	NPW	耐熱強化ガラス (熱線吸収タイプ)	GB	ガラスブロック
FW	複入り型板ガラス	HGBFL	熱線吸収板ガラス	SR	高遮熱性能熱線反射ガラス	PC	ポリカーボネート樹脂板

建具金物記号

記号	記号説明	記号	記号説明	記号	記号説明	記号	記号説明	記号	記号説明	記号	記号説明
H	丁番 (ステンレス)	T	戸当たり	BHE	非常開錠装置付本錠錠	FF	シリンダー付引き戸錠	AG	アルミ錠錠		
PH	ピボットヒンジ	HM	本錠付モノロック	GT	防音用付レモン錠	SL	シリンダー付引込戸錠	AP	アルミアングルベース (特記なきは4mmとする)		
AH	オートヒンジ	MH	シリンダー付ケースロック	RH	ローラー付締りハンドル	CH	ケースハンドル				
FH	フロアーヒンジ	LO	レバーハンドル錠	OM	錠錠	OP	ワンタッチ式押入れ用オペレーター装置 (45°開き)				
LH	ラバトリーヒンジ	LA	レバーハンドル錠	IM	表示錠	PP	押板				
JH	自由丁番	LP	非常開錠装置付レバーハンドル錠	BM	浴室錠	PB	錠錠 (特記無き限り、(株)ユニオン「ケアハンドル」H2102 樹脂アイボリー又は同等品)				
F	フランス落とし	BH	本錠錠	OPJ	消音ワンタッチ錠錠						
DC	ドアチェック			TR	強化ガラス戸錠						

材質
AL : アルミ
S : スチール

SUS : ステンレス
W : 木製

材質と仕上

記号	仕上
AL	B-2種 二次電解着色
S	FE フタル酸樹脂エナメル塗り SOP 合成樹脂調合ペイント塗り
SUS	HL ヘアライン仕上げ
W	CL クリヤラッカー塗り OS オイルステイン塗り塗り

番番記号

記号	符号
S1	型
S2	型
S3	型
S4	型

SUS304 t=2.0
SUS304 t=2.0
SUS304 t=2.0
SUS目地棒

図面15

記号	形式	個数	(LSD101)	自閉式軽量片引き戸 (LGS内蔵タイプ)	22	(LSD102)	自閉式軽量片引き戸 (LGS内蔵タイプ)	41	(LSD103)	自閉式軽量片引き戸 (LGS内蔵タイプ)	15	(LSD104)	自閉式軽量2枚引き戸 (LGS内蔵タイプ)	3	(LSD105)	(LSD105)	自閉式軽量片引き戸 (LGS内蔵タイプ)	11	(LSD106)	自閉式軽量片引き戸 (LGS内蔵タイプ)	1	(LSD107)	片開きフラッシュ戸	1	(LSD108)	自閉式軽量片引き戸 (LGS内蔵タイプ)	1								
姿図・寸法																																			
法規																																			
枠見込	材質	仕上		154	S		154	S		154	S		154	S		154	S		154	S		154	S		154	S		154	S		154	S			
建具見込	材質	仕上		40	S		40	S		40	S		40	S		40	S		40	S		40	S		40	S		40	S		40	S			
番番	水切			S4			S4			S4			S4			S4			S4			S4			S4			S4			S4				
ガラス				S t=3			S t=3			S t=3			S t=3			S t=3			S t=3			S t=3			S t=3			S t=3			S t=3				
金物				PB, FF, ハンガー金物			PB, FF, ハンガー金物 (フリーストップ付)			PB, FF, ハンガー金物 (フリーストップ付)			PB, FF, ハンガー金物 (フリーストップ付)			PB, FF, ハンガー金物 (フリーストップ付)			PB, FF, ハンガー金物 (フリーストップ付)			H, DC, T, LA, MH, IM (非常用解錠装置付)			PB, FF, ハンガー金物 (フリーストップ付)			PB, FF, ハンガー金物 (フリーストップ付)			PB, FF, ハンガー金物 (フリーストップ付)				
備考				付属金物一式			付属金物一式			付属金物一式			付属金物一式			付属金物一式			付属金物一式				LSD-105' : 電気錠 (非常時間錠)			付属金物一式			付属金物一式			付属金物一式			

一級建築士 神光 誠司 (登録第252129号)	工事名称 市立枚方市民病院改築工事 (新病院建築工事)	図面番号 A-189
	図面名称 1階 建具表 (7)	市立枚方市民病院 経営企画課
	縮尺 A1 : 1/50 A3 : 1/100	設計番号 変更 (4回)

建具配置図

記号	記号説明	記号	記号説明
AW	アルミ製窓	LSD	軽量鋼引戸
AD	アルミ製扉	SS	防火又は防火防煙シャッター
AMD	アルミ製窓付き扉	PSS	グリルシャッター
AG	アルミ製ガラリ	LSS	軽量シャッター
ACW	アルミ製カーテンウォール	STD	ステンレス製扉
		STG	ステンレス製ガラリ
		STK	ステンレス製三方枠
SW	鋼製窓	SP	ガラススクリーン耐火閉仕切壁
SD	鋼製扉	CSS	スクリーンシャッター
SDM	鋼製窓付き扉	WD	木製扉
SG	鋼製ガラリ	F	推
SK	鋼製三方枠	S	障子
PD	鋼製軽量扉	PT	パーティション
PHD	鋼製軽量引き戸	LPT	ローパーティション
		OW	カーテンウォール

ガラス記号と種類

記号	記号説明	記号	記号説明	記号	記号説明	記号	記号説明
FL	フロート板ガラス	FML	膜入り型板ガラス	HGBFLW	熱線吸収膜入り板ガラス	T	強化ガラス
F	型板ガラス	PW	網入り磨き板ガラス	NP	熱線反射ガラス	FLA	合わせガラス
S	すり板ガラス	FML	膜入り磨き板ガラス	NPW	耐熱強化ガラス (熱線吸収タイプ)	GB	ガラスブロック
FW	網入り型板ガラス	HGBFL	熱線吸収板ガラス	SR	高遮熱性能熱線反射ガラス	PC	ポリカーボネート樹脂板

建具金物記号

記号	記号説明	記号	記号説明	記号	記号説明	記号	記号説明
H	丁番 (ステンレス)	T	戸当たり	BHE	非常開閉装置付本錠錠	FF	シリンドラ付引き戸錠
PH	ビスボルトヒンジ	HM	本錠付モノロック	GT	防音扉用グレモン錠	SL	シリンドラ付引違戸用錠
AH	オートヒンジ	MH	シリンドラ付ケースロック	RH	ローラー付締りハンドル	CH	ケースハンドル
FH	フロアヒンジ	LO	レバーハンドル錠	OM	錠錠	OP	ワンタッチ式排煙用オペレーター装置 (45°開き)
LH	ラバトリーヒンジ	LA	レバーハンドル錠	IM	表示錠	PP	押板
JH	自由丁番	LP	非常開閉装置付レバーハンドル錠	BM	浴室錠	PB	握棒 (特記無き限り、(株)ユニオン・整すべり出し窓は90°開きとする。)
F	フランシス落し	BH	本錠錠	OPJ	消音ワンタッチ錠	TR	強化ガラス戸錠
DC	ドアチェック						

材質 : アルミ AL : アルミ SUS : ステンレス
S : スチール W : 木製

材質と仕上

記号	仕上
AL	B-2種 二次電解着色
S	FE フタル酸樹脂エナメル塗り SOP 合成樹脂適合ベイト塗り
SUS	HL ヘアライン仕上げ
W	CL クリヤラッカー塗り OS オイルステイン塗り塗り

番付記号

符号	記号
S1	SUS304 t=2.0
S2	SUS304 t=2.0
S3	SUS304 t=2.0
S4	SUS304 t=2.0
U	SUS目地枠

図面15

			LSD 133	1	154	S	SOP	40	S	化粧鋼板	S4	S t=3	PB, FF, ハンガー金物 (フリーストップ付)	付属金物一式、IM (非常用解錠装置付)					
			LSD 134	1	154	S	SOP	40	S	化粧鋼板	S4	S t=3	PB, FF, ハンガー金物 (フリーストップ付)	付属金物一式、IM (非常用解錠装置付)					
			LSD 135	2	154	S	SOP	40	S	化粧鋼板	S4	S t=3	PB, ハンガー金物 (フリーストップ付)	付属金物一式					
			LSD 136	2	154	S	SOP	40	S	化粧鋼板	S4	S t=3	H, DC, T, LA, MH, F	付属金物一式					
			LSD 137	2	154	S	SOP	40	S	化粧鋼板	S4	S t=3	H, DC, T, LA, MH, IM (非常用解錠装置付)	付属金物一式					
			LSD 138	2	154	S	SOP	40	S	化粧鋼板	S4	S t=3	H, DC, T, LA, F	付属金物一式					
			LSD 139	1	154	S	SOP	40	S	化粧鋼板	S4	S t=3	H, DC, T, LA, MH, F	付属金物一式					
			LSD 140	2	154	S	SOP	40	S	化粧鋼板	S4	S t=3	PB, FF, ハンガー金物	付属金物一式					
			LSD 141	1	154	S	SOP	40	S	化粧鋼板	S1	S t=3	PB, FF, ハンガー金物	付属金物一式					
			LSD 142	1	154	S	SOP	40	S	化粧鋼板	S1	S t=3	H, DC, T, LA, MH, IM (非常用解錠装置付)	付属金物一式					
			LSD 143	2	154	S	SOP	40	S	化粧鋼板	S1	S t=3	H, DC, T, LA, MH	付属金物一式					
			LSD 144	2	154	S	SOP	40	S	化粧鋼板	S4	S t=3	H, DC, T, LA, MH	付属金物一式					
			LSD 145	4	154	S	SOP	40	S	化粧鋼板	S4	S t=3	PB, FF, ハンガー金物 (フリーストップ付)	付属金物一式、IM (非常用解錠装置付)					
			LSD 146	1	154	S	SOP	40	S	化粧鋼板	S1	S t=3	PB, FF, ハンガー金物 (フリーストップ付)	付属金物一式					
			LSD 147	1	154	S	SOP	40	S	化粧鋼板	S1	S t=3	PB, FF, ハンガー金物 (フリーストップ付)	付属金物一式、IM (非常用解錠装置付)					
			LSD 148	1	154	S	SOP	40	S	化粧鋼板	S1	S t=3	影込引手、SL、Vレール	付属金物一式					
			LSD 149	1	154	S	SOP	40	S	化粧鋼板	S1	S t=3	PB, ハンガー金物、FF	付属金物一式					

工事名称	市立枚方市民病院改築工事 (新病院建築工事)	図面番号	A-190
図面名称	1階 建具表 (8)	市立枚方市民病院	経営企画課
縮尺	A1:1/50 A3:1/100	設計番号	変更 (4回)

建具配置図

図面15

記号	記号説明	記号	記号説明	記号	記号説明
AW	アルミ製窓	LSD	軽量鋼製戸	SS	防火又は防火防煙シャッター
AD	アルミ製扉			PSS	グリルシャッター
AMD	アルミ製窓付き扉	STW	ステンレス製窓	LSS	軽量シャッター
AG	アルミ製ガラリ	STD	ステンレス製扉	TS	煙感運動防煙スクリーン
ACW	アルミ製カーテンウォール	STG	ステンレス製ガラリ	TF	防煙垂れ壁
		STK	ステンレス製三方枠		
SW	鋼製窓			SP	ガラススクリーン耐火間仕切壁
SD	鋼製扉			CSS	スクリーンシャッター
SWD	鋼製窓付き扉	WD	木製扉	ACR	アコーディオンカーテン
SG	鋼製ガラリ	F	推	YPS	横引パネル折りたたみ戸
SK	鋼製三方枠	S	障子	JW	樹脂製内窓
PD	鋼製軽量扉	PT	パーティション		
PHD	鋼製軽量引き戸	LPT	ローパーティション	OW	カーテンウォール

ガラス記号と種類					
記号	記号説明	記号	記号説明	記号	記号説明
FL	フロント板ガラス	FWL	縁入り型板ガラス	HGBFLW	熱線吸収縁入り板ガラス
F	型板ガラス	PW	網入り磨き板ガラス	NP	熱線反射ガラス
S	すり板ガラス	FWL	縁入り磨き板ガラス	NPW	耐熱強化ガラス (熱線吸収タイプ)
FW	網入り型板ガラス	HGBFL	熱線吸収板ガラス	SR	高遮熱性能熱線反射ガラス
				I	強化ガラス
				FLA	合わせガラス
				GB	ガラスブロック
				PC	ポリカーボネート樹脂板

建具金物記号					
記号	記号説明	記号	記号説明	記号	記号説明
H	丁番 (ステンレス)	T	戸当たり	BHE	非常閉装置付本錠錠
PH	ピボットヒンジ	HM	本錠付モノロック	GT	防音用グレモン錠
AH	オートヒンジ	MH	シリンドア付ケースロック	RH	ローラー付締りハンドル
FH	フロアヒンジ	LO	空錠	OH	ケースハンドル
LH	ラバトリーヒンジ	LA	レバーハンドル錠	OP	ワンタッチ式押付用オペレーター装置 (45° 開き注記: LSD引き分け戸の場合、ハンガー金物は引き分け)
JH	自由丁番	LP	非常閉装置付レバーハンドル錠	PP	押板
F	フランシス落し	BH	本錠錠	PB	握棒 (特記無き限り、(株)ユニオン・整べり出し窓は90° 開きとする。)
DC	ドアチェック			OPJ	消音ワンタッチ錠
				TR	強化ガラス戸錠
					又は同等品

材質		SUS : ステンレス		W : 木製	
AL	: アルミ				
S	: スチール				

材質と仕上		番指記号	
記号	仕上	符号	
AL	B-2種	S1	型
		SUS304	t=2.0
S	FE	S2	型
	SOP	SUS304	t=2.0
SUS	HL	S3	型
		材「ステン製パ」	SUS304 t=2.0
W	CL	S4	型
	OS		SUS目地枠

記号	形式	個数	規格	親子開きフラッシュ戸	1	規格	親子開き片引き戸 (LGS内蔵タイプ)	1	規格	片開きフラッシュ戸	2	規格	片開き片引き戸 (LGS内蔵タイプ)	1	規格	自動軽量片引き戸 (LGS内蔵タイプ)	3	規格	親子開き2枚片引き戸 (LGS内蔵タイプ)	1	規格	片開きフラッシュ戸	2	規格	片開き片引き戸 (LGS内蔵タイプ)	1	規格	片開きフラッシュ戸	2	規格	親子開き片引き戸 (LGS内蔵タイプ)	2	規格	片開きフラッシュ戸	3	
姿図・寸法																																				
法規																																				
枠見込		材質	仕上	154	S	SOP	154	S	SOP	154	S	SOP	154	S	SOP	154	S	SOP	154	S	SOP	154	S	SOP	154	S	SOP	154	S	SOP	154	S	SOP	154	S	
建具見込		材質	仕上	40	S	化粧鋼板	40	S	化粧鋼板	40	S	化粧鋼板	40	S	化粧鋼板	40	S	化粧鋼板	40	S	化粧鋼板	40	S	化粧鋼板	40	S	化粧鋼板	40	S	化粧鋼板	40	S	化粧鋼板	40	S	化粧鋼板
番指		水切																																		
ガラス				S t=3			S t=3			S t=3			S t=3			S t=3			S t=3			S t=3			S t=3			S t=3			S t=3			S t=3		
金物				H, DC, T, LA, MH, F			PB, FF, ハンガー金物 (フリーストップ付)			H, DC, T, LA, MH			PB, FF, ハンガー金物 (フリーストップ付)			フット式エンジンドア部品一式			PB, FF, ハンガー金物			H, DC, T, LA, MH			H, DC, T, LA, MH			H, DC, T, LA, MH			H, DC, T, LA, MH, F			H, DC, T, LA, MH, F		
備考				付属金物一式			付属金物一式			付属金物一式			付属金物一式			付属金物一式			付属金物一式			付属金物一式			付属金物一式			付属金物一式			付属金物一式			付属金物一式		

工事名称	市立枚方市民病院改築工事 (新病院建築工事)	図面番号	A-191
図面名称	1階 建具表 (9)	市立枚方市民病院	経営企画課
縮尺	A1:1/50 A3:1/100	設計番号	変更 (4回)

建具配置図

図面15

Table with columns: 記号, 記号説明, 記号, 記号説明. Lists various window and door components like aluminum frames, glass, and hardware.

Table titled 'ガラス記号と種類' (Glass symbols and types). Columns include 記号, 記号説明, 記号, 記号説明, 記号, 記号説明, 記号, 記号説明.

Table titled '建具金物記号' (Hardware symbols). Columns include 記号, 記号説明, 記号, 記号説明, 記号, 記号説明, 記号, 記号説明.

Table titled '材質' (Materials) and '仕様' (Specifications). Lists materials like AL (Aluminum), SUS (Stainless Steel), S (Steel), W (Wood) and finishes like '二次電着色'.

Main table of window and door specifications. Columns include 記号, 形式, 個数, and detailed technical drawings with dimensions. Includes specifications for glass, hardware, and materials.

Table with project information: 工事名称 (Project Name), 図面名称 (Drawing Name), 縮尺 (Scale), 設計番号 (Design No.), and 変更 (Revision).

建具配置図

記号	記号説明	記号	記号説明	記号	記号説明
AW	アルミ製窓	LSD	軽量鋼製戸	SS	防火又は防火防煙シャッター
AD	アルミ製扉			PSS	グリルシャッター
AWD	アルミ製窓付き扉	STW	ステンレス製窓	LSS	軽量シャッター
AG	アルミ製ガラリ	STD	ステンレス製扉	TS	煙感連動防煙スクリーン
ACW	アルミ製カーテンウォール	STG	ステンレス製ガラリ	TF	防煙垂れ壁
		STK	ステンレス製三方枠		
SW	鋼製窓			SP	ガラススクリーン耐火間仕切壁
SD	鋼製扉			CSS	スクリーンシャッター
SND	鋼製窓付き扉	WD	木製扉	ADR	アコーディオンカーテン
SG	鋼製ガラリ	F	襖	YPS	横引パネル折りたたみ戸
SK	鋼製三方枠	S	障子	JW	樹脂製内窓
PD	鋼製軽量扉	PT	パーティション		
PHD	鋼製軽量引き戸	LPT	ローパーティション	OW	カーテンウォール

ガラス記号と種類

記号	記号説明	記号	記号説明	記号	記号説明	記号	記号説明	記号	記号説明
FL	フロート板ガラス	FNL	縁入り型板ガラス	HGBFLW	熱線吸収縁入り板ガラス	T	強化ガラス		
F	型板ガラス	PW	網入り磨き板ガラス	NP	熱線反射ガラス	FLA	合わせガラス		
S	すり板ガラス	PWL	縁入り磨き板ガラス	NPW	耐熱強化ガラス (熱線吸収タイプ)	GB	ガラスブロック		
FW	網入り型板ガラス	HGBFL	熱線吸収板ガラス	SR	高遮熱性能熱線反射ガラス	PC	ポリカーボネート樹脂板		

建具金物記号

記号	記号説明	記号	記号説明	記号	記号説明	記号	記号説明	記号	記号説明
H	丁番 (ステンレス)	T	戸当たり	BHE	非常開装置付本錠錠	FF	シリンダー付引き戸錠	AG	アルミ錠縁
PH	ピボットヒンジ	HM	本錠付モノロック	GT	防音用グレモン錠	SL	シリンダー付引違戸用錠	AP	アルミアングルピース (特記なきは4層AGとする)
AH	オートヒンジ	MH	シリンダー付ケースロック	RH	ローラー付横リハンドル	OH	ケースハンドル		
FH	フロアーヒンジ	LO	レバーハンドル錠	OM	空錠	OP	ワンタッチ式挿挿用オペレーター装置 (45° 開き)	注記	LSD引き分け戸の場合、ハンガー金物は引き分け連動機能付とする。
LH	ラバトリヒンジ	LA	レバーハンドル錠	IM	表示錠	PP	押板		
JH	自由丁番	LP	非常開装置付レバーハンドル錠	BM	浴室錠	PB	縦棒 (特記無き限り、(株)ユニオン「ケアハンドル: H2102 樹脂アイボリー」又は同等品)		
F	フランス落し	BH	本錠錠	OPJ	消音ワンタッチ錠				
DC	ドアチェック			TR	強化ガラス戸錠				

材質
AL : アルミ
S : スチール
SUS : ステンレス
W : 木製

材質と仕上


記号	仕上
AL	B-2種 二次電着着色
S	FE フタル酸樹脂エナメル塗り SOP 合成樹脂調合ペイント塗り
SUS	HL ヘアライン仕上げ
W	QL クリヤラッカー塗り OS オイルステイン塗り塗り

番指記号

番号	記号
S1	型
S2	SUS304 t=2.0
S3	型
S4	材7 レン製 ^h 付 ^h SUS304 t=2.0
S5	型
S6	SUS目地棒

記号	形式	個数	片開きフラッシュ戸	1	片開きフラッシュ戸	1	親子開きフラッシュ戸	1	片開きフラッシュ戸	2	自開式軽量2枚引き戸 (LGS内蔵タイプ)	1	折戸	1	自開式軽量片引き戸 (LGS内蔵タイプ)	1	
姿図・寸法																	
法規																	
枠見込	材質	仕上	154	S	SOP	154	S	SOP	154	S	SOP	154	S	SOP	154	S	SOP
建具見込	材質	仕上	40	S	化粧鋼板	40	S	化粧鋼板	40	S	化粧鋼板	40	S	化粧鋼板	40	S	化粧鋼板
番指	水切	S4			S4												
ガラス	S t=3				S t=3				S t=3		S t=3		S t=3		S t=3		
金物	H, DC, T, LA, MH				H, DC, T, LA, MH				H, DC, T, LA, MH, IM (非常用解錠装置付)		PB, FF, ハンガー金物 (フリーストップ付)		PB, FF, ハンガー金物 (フリーストップ付)		PB, FF, ハンガー金物 (フリーストップ付)		
	付属金物一式、電気錠 (非常時開錠)				付属金物一式				付属金物一式		付属金物一式、IM (非常用解錠装置付)		付属金物一式、IM (非常用解錠装置付)		付属金物一式		
備考																	
記号	形式	個数															
姿図・寸法																	
法規																	
枠見込	材質	仕上															
建具見込	材質	仕上															
番指	水切																
ガラス																	
金物																	
備考																	

一級建築士 神光 誠司 (登録第252129号)	工事名称	市立枚方市民病院改築工事 (新病院建築工事)	図面番号	A-193
	図面名称	1階 建具表 (11)	市立枚方市民病院 経営企画課	
	縮尺	A1:1/50 A3:1/100	設計番号	変更 (4回)

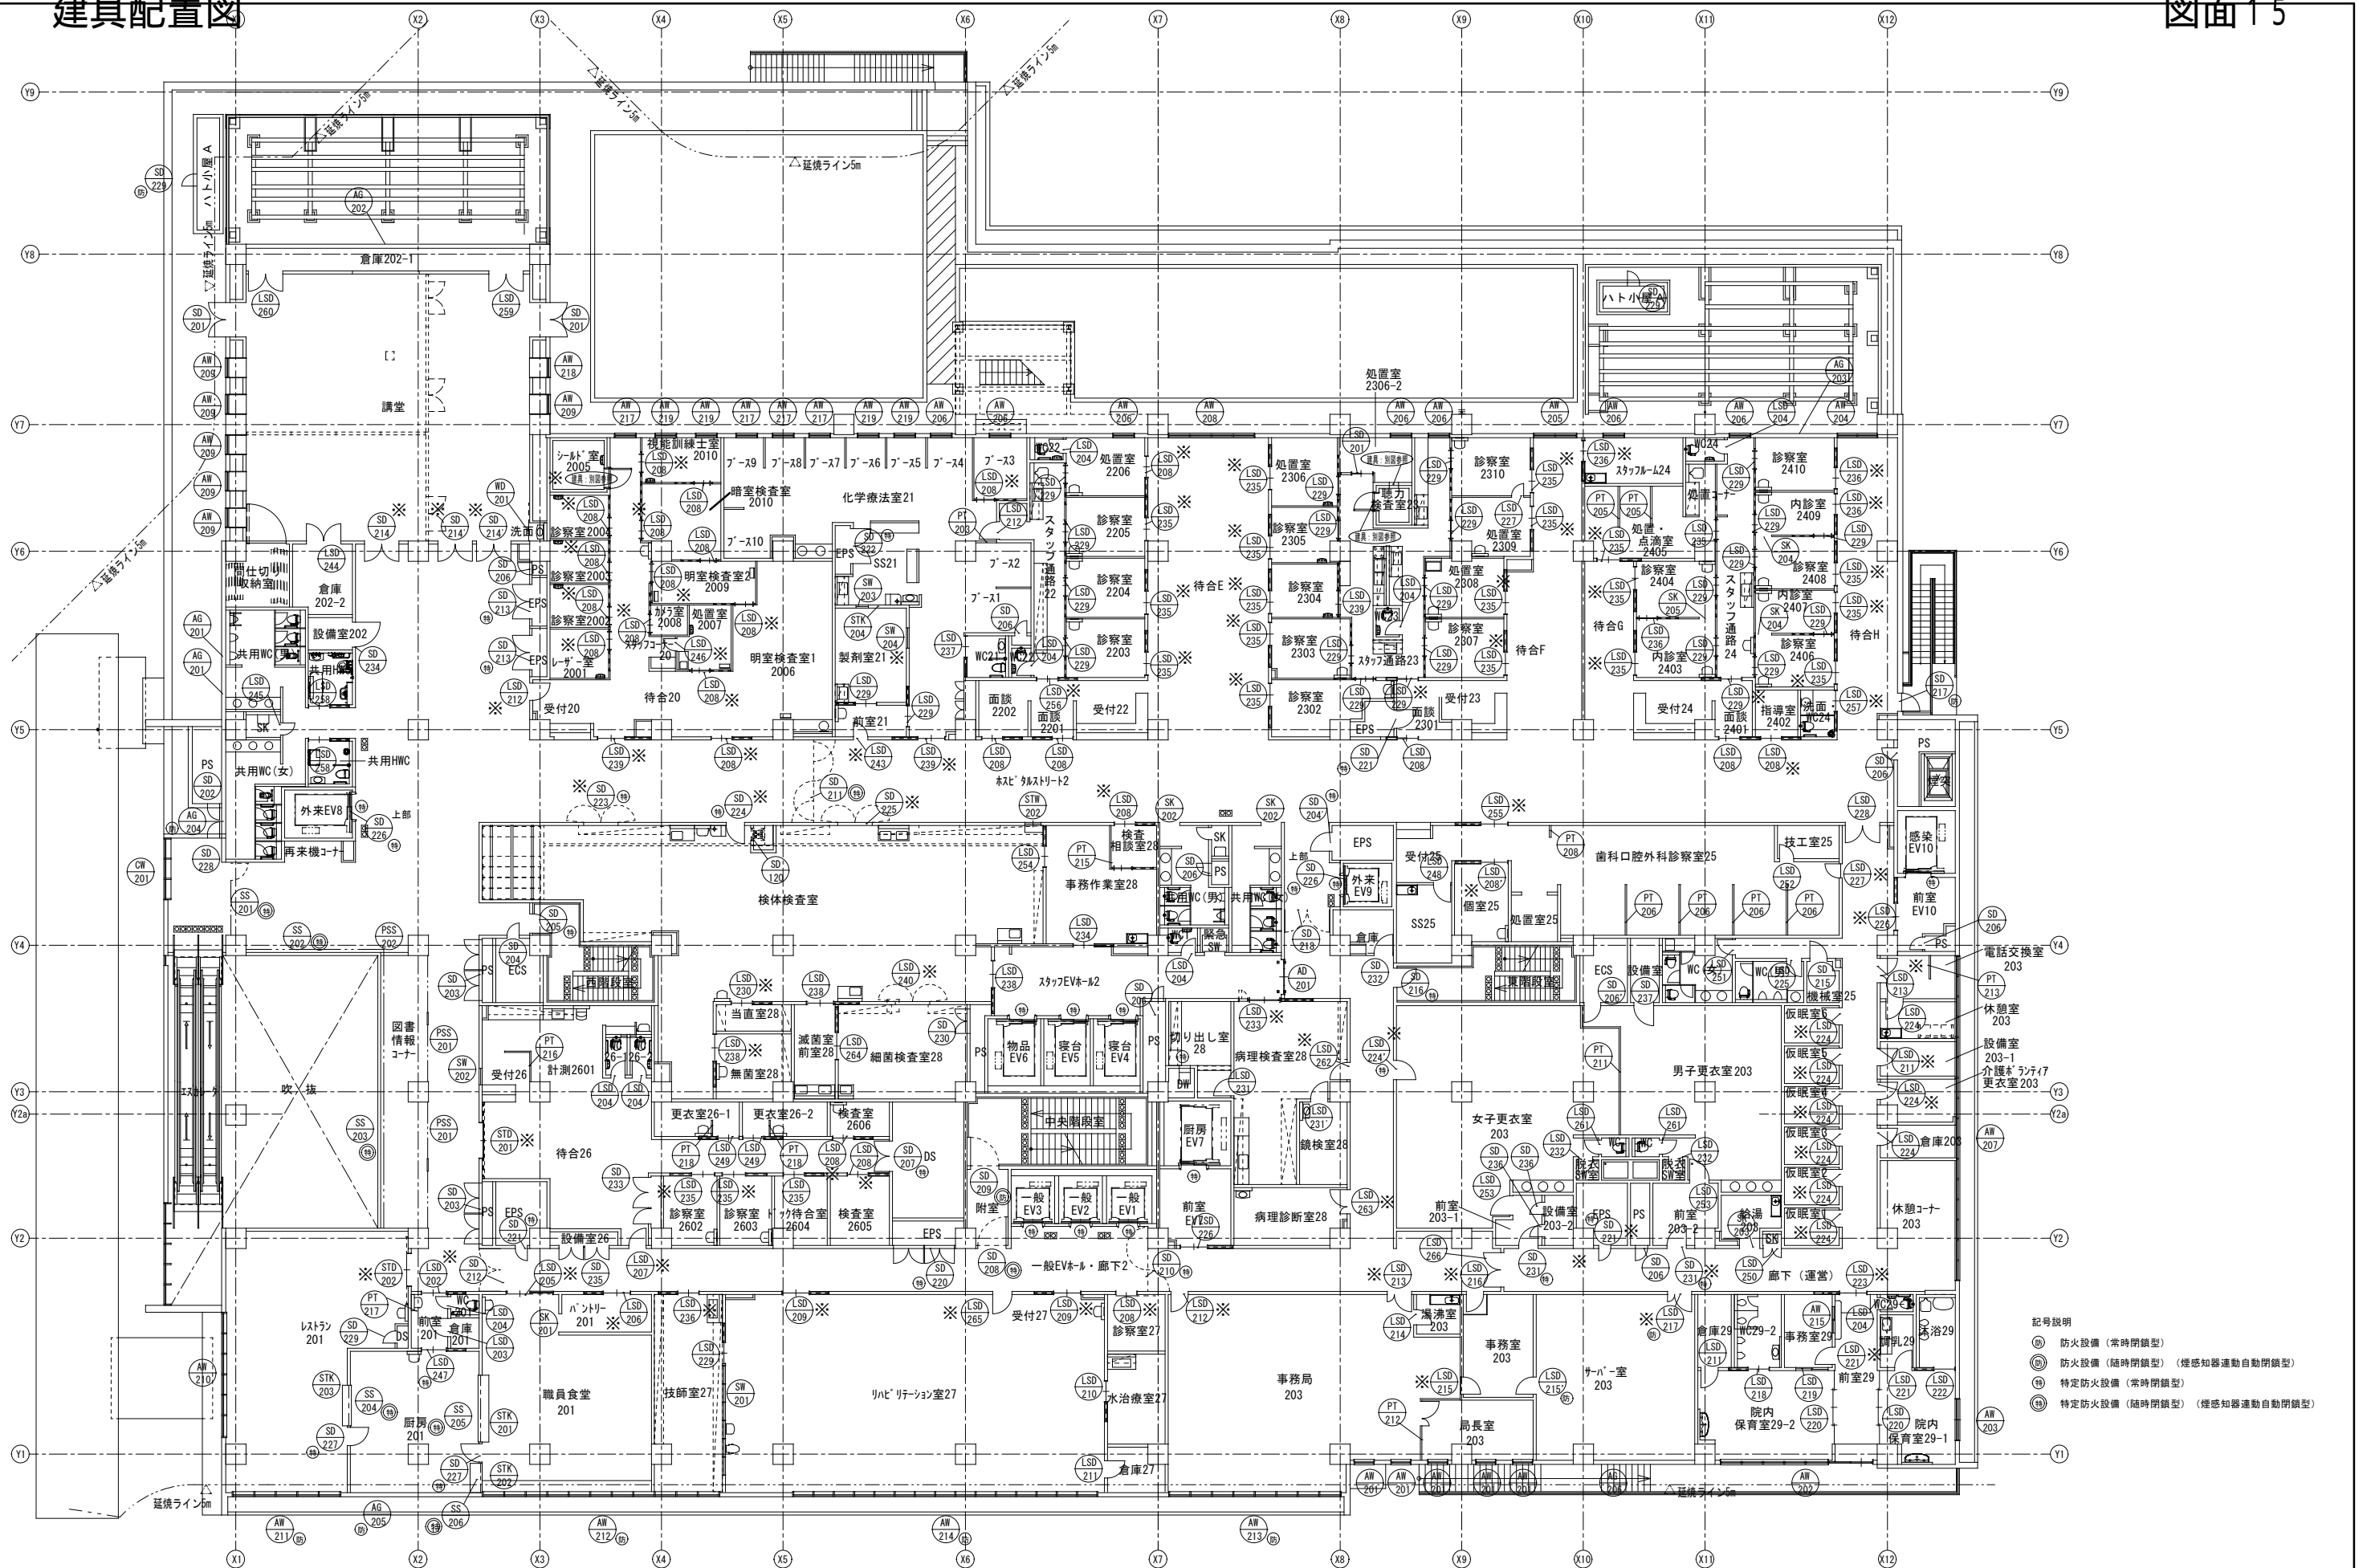

- 記号説明
- Ⓚ 防火設備 (常時閉鎖型)
 - Ⓛ 防火設備 (随時閉鎖型) (煙感知器連動自動閉鎖型)
 - Ⓜ 特定防火設備 (常時閉鎖型)
 - Ⓝ 特定防火設備 (随時閉鎖型) (煙感知器連動自動閉鎖型)

注記： 図中 ※ 印が付いた建具は「安全区画に面する扉・機械排煙と建設省告示1436-4-ハ-4との間の扉・異種排煙区画間の扉を示し、常時閉鎖不燃戸とする（フリーストッパー付の場合は、ストッパーを取り外すこと）。

工事名称 市立枚方市民病院改築工事（新病院建築工事）	図面番号 A-194
図面名称 2階建具配置図	市立枚方市民病院 経営企画課
縮尺 A1:1/150 設計番号	変更（4回）
A3:1/300	

建具配置図

記号	記号説明	記号	記号説明	記号	記号説明
AW	アルミ製窓	LSD	軽量鋼製戸	SS	防火又は防火防煙シャッター
AD	アルミ製扉			PSS	グリルシャッター
AWD	アルミ製窓付き扉	STW	ステンレス製窓	LSS	軽量シャッター
AG	アルミ製ガラリ	STD	ステンレス製ガラリ	TS	煙感連動防煙スクリーン
ACW	アルミ製カーテンウォール	STG	ステンレス製ガラリ	TF	防煙垂れ壁
		STK	ステンレス製三方枠		
SW	鋼製窓			SP	ガラススクリーン耐火間仕切壁
SD	鋼製扉			CSS	スクリーンシャッター
SWD	鋼製窓付き扉	WD	木製扉	ACR	アコーディオンカーテン
SG	鋼製ガラリ	F	襖	YPS	横引パネル折りたたみ戸
SK	鋼製三方枠	S	障子	JW	樹脂製内窓
PD	鋼製軽量扉	PT	パーティション	CW	カーテンウォール
PHD	鋼製軽量引き戸	LPT	ローパーティション		

ガラス記号と種類					
記号	記号説明	記号	記号説明	記号	記号説明
FL	フロート板ガラス	FWL	複入り型板ガラス	HGBFLW	熱線吸収複入り板ガラス
F	型板ガラス	PW	複入り型板ガラス	NP	熱線反射ガラス
S	すり板ガラス	PWL	複入り型板ガラス	NPW	耐熱強化ガラス (熱線吸収タイプ)
FW	複入り型板ガラス	HGBFL	熱線吸収板ガラス	SR	高遮熱性能熱線反射ガラス
				PC	ポリカーボネート樹脂板

建具金物記号					
記号	記号説明	記号	記号説明	記号	記号説明
H	丁番 (ステンレス)	T	戸当たり	BHE	非常閉装置付本錠錠
PH	ピボットヒンジ	HM	本錠付モロック	GT	防音用グレモン錠
AH	オートヒンジ	MH	シリンドラ付ケースロック	RH	ローラー付締りハンドル
FH	フロアヒンジ	LO	レバーハンドル錠	OM	空錠
LH	ラバトリーヒンジ	LA	レバーハンドル錠	IM	表示錠
JH	自由丁番	LP	非常閉装置付レバーハンドル錠	BM	浴室錠
F	フランス差し	BH	本錠錠	OPJ	消音フタツチ錠
DC	ドアチェック			TR	強化ガラス戸錠

材質		SUS : ステンレス		番番記号	
AL	: アルミ	S	: スチール	W	: 木製
AL	B-2種	仕上	二次電解着色	S1	型
S	FE	仕上	フタル酸樹脂エナメル塗り	S2	型
S	SOP	仕上	合成樹脂塗合ベント塗り	S3	型
SUS	HL	仕上	ヘアライン仕上げ	S4	型
W	CL	仕上	クリアラッカー塗り		
W	OS	仕上	オイルステイン塗り		

記号	形式	個数	SD 201	外側し排煙窓付両開き扉戸 (セミエアタイト)	2	SD 202	片開きフラッシュ戸 (セミエアタイト)	1	SD 203	2連両開きフラッシュ戸	2	SD 204	SD 204'	片開きフラッシュ戸	1	SD 205	片開き戸	1	SD 206	SD 206'	片開きフラッシュ戸	7	SD 207	両開きフラッシュ戸 (セミエアタイト)	1	SD 208	壁収納型2段片開き戸	1		
	姿図・寸法																													
	法規												SD204'のみ特定防火設備 (常時閉鎖型) (遮煙機能付)			特定防火設備 (常時閉鎖型) (遮煙機能付)														
	枠見込	材質	仕上	90 S		SOP	90 S		SOP	90 S (フラットバー枠)		SOP	90 S (フラットバー枠)		SOP	154 S		SOP	90 S (フラットバー枠)		SOP	154 S		SOP	154 S		SOP	260 S		SOP
	建具見込	材質	仕上	40 S		SOP	30 S		SOP	40 S		SOP	40 S		SOP	40 S		SOP	40 S		SOP	40 S		SOP	40 S		SOP	40 S		SOP
	番番	水切	S2			S2			S1			S1			S1			S1			S1			S1			S4			
	ガラス			T t=5 + 飛散防止フィルム貼																										
	金物			H, DC, T, LA, MH, F, 付属金物一式		H, T, CH, MH		H, DC, T, CH, MH, F		H, T, CH, MH		H, T, CH, MH		H, DC, T, LA, MH		H, T, CH, MH		H, T, CH, MH		H, DC, T, LA, MH		H, T, CH, MH		H, DC, T, CH, MH, F		AH, CH, 順位調整器		AH, CH, 順位調整器		
	備考			排煙ラッチ、オペレーター (FL+1,500)		付属金物一式		付属金物一式		付属金物一式		付属金物一式		付属金物一式		付属金物一式		付属金物一式		付属金物一式		付属金物一式		付属金物一式		付属金物一式		付属金物一式		

記号	形式	個数	SD 209	壁収納型片開き戸	1	SD 210	壁収納型両開き戸	1	SD 211	壁収納型両開き戸	1	SD 212	壁収納型両開き扉戸 (防煙垂れ壁付)	1	SD 213	両開きフラッシュ戸	2	SD 214	SD 214'	両開きフラッシュ戸	SD214:1	SD214':2	SD 215	片開き戸 (完全エアタイトドア)	1	SD 216	片開き戸	1		
	姿図・寸法																													
	法規			防火設備 (随時閉鎖型) (煙感知器連動自動閉鎖型) (遮煙機能付)		特定防火設備 (随時閉鎖型) (煙感知器連動自動閉鎖型) (遮煙機能付)		特定防火設備 (随時閉鎖型) (煙感知器連動自動閉鎖型) (遮煙機能付)		特定防火設備 (随時閉鎖型) (煙感知器連動自動閉鎖型) (遮煙機能付)		特定防火設備 (随時閉鎖型) (煙感知器連動自動閉鎖型) (遮煙機能付)		特定防火設備 (常時閉鎖型) (遮煙機能付)		特定防火設備 (常時閉鎖型) (遮煙機能付)		特定防火設備 (常時閉鎖型) (遮煙機能付)		特定防火設備 (常時閉鎖型) (遮煙機能付)		特定防火設備 (常時閉鎖型) (遮煙機能付)		特定防火設備 (常時閉鎖型) (遮煙機能付)		特定防火設備 (常時閉鎖型) (遮煙機能付)		特定防火設備 (常時閉鎖型) (遮煙機能付)		
	枠見込	材質	仕上	230 S		SOP	95 S		SOP	95 S		SOP	165 S		SOP	90 S (フラットバー枠)		SOP	154 S		SOP	154 S		SOP	225 S		SOP	230 S		SOP
	建具見込	材質	仕上	40 S		SOP	40 S		SOP	40 S		SOP	40 S		SOP	40 S		SOP	40 S		SOP	40 S		SOP	40 S		SOP	40 S		SOP
	番番	水切	S2			S4			S1			S1			S1			S1			S1			S3		S1				
	ガラス			T t=5 + 飛散防止フィルム貼		層部: T t=5 + 飛散防止フィルム貼、ランマ: P t=6.8 + 飛散防止フィルム貼																								
	金物			AH, CH		AH, CH, 順位調整器		AH, CH, 順位調整器		AH, CH, 順位調整器		軸吊り丁番、CH、DC、電気錠 (非常時閉鎖)、および止め		H, DC, T, CH, MH, F		H, DC, T, CH, MH, F		H, DC, T, CH, MH, F		H, DC, T, CH, MH, F		H, DC, T, CH, MH, F		H, DC, T, CH, MH, F		GT, HM, DC, T, PH		H, DC, T, LA, MH, F		H, DC, T, LA, MH, F
	備考			付属金物一式		付属金物一式		付属金物一式		付属金物一式		付属金物一式		付属金物一式		付属金物一式		付属金物一式		付属金物一式		付属金物一式		付属金物一式		付属金物一式		付属金物一式		

工事名称	市立枚方市民病院改築工事 (新病院建築工事)	図面番号	A-195
図面名称	2階 建具表 (1)	市立枚方市民病院	経営企画課
縮尺	A1:1/50 A3:1/100	設計番号	変更 (4回)
一級建築士	神光 誠司 (登録第252129号)		

建具配置図

図面15

記号	記号説明	記号	記号説明	記号	記号説明
AW	アルミ製窓	LSD	軽量鋼製戸	SS	防火又は防火防煙シャッター
AD	アルミ製扉			PSS	グリルシャッター
AWD	アルミ製窓付き扉	STW	ステンレス製窓	LSS	軽量シャッター
AG	アルミ製ガラリ	STD	ステンレス製扉	TS	煙感運動防煙スクリーン
ACW	アルミ製カーテンウォール	STG	ステンレス製ガラリ	TF	防煙垂れ壁
		STK	ステンレス製三方枠		
SW	鋼製窓			SP	ガラススクリーン耐火間仕切壁
SD	鋼製扉			CSS	スクリーンシャッター
SWD	鋼製窓付き扉	WD	木製扉	ACR	アコーディオンカーテン
SG	鋼製ガラリ	F	扉	YPS	横引ハネル折りたたみ戸
SK	鋼製三方枠	S	障子	JW	樹脂製内窓
PD	鋼製軽量扉	PT	パーティション		
PHD	鋼製軽量引き戸	LPT	ローパーティション	CW	カーテンウォール

ガラス記号と種類					
記号	記号説明	記号	記号説明	記号	記号説明
FL	フロート板ガラス	FWL	網入り型板ガラス	HGBFLW	熱線吸収網入り板ガラス
F	型板ガラス	PW	網入り磨き板ガラス	NP	熱線反射ガラス
S	すり板ガラス	PWL	網入り磨き板ガラス	NPW	耐熱強化ガラス (熱線吸収タイプ)
FW	網入り型板ガラス	HGBFL	熱線吸収板ガラス	SR	高遮熱性能熱線反射ガラス
				FLA	強化ガラス
				GB	合わせガラス
				PC	ポリカーボネート樹脂板

建具金物記号					
記号	記号説明	記号	記号説明	記号	記号説明
H	丁番 (ステンレス)	T	戸当たり	BHE	非常閉装置付本締錠
PH	ピボットヒンジ	HM	本錠付モノロック	GT	防音用グレモン錠
AH	オートヒンジ	MH	シリンダー付ケースロック	RH	ローラー付締りハンドル
FH	フロアヒンジ	LO	レバーハンドル錠	OM	空錠
LH	ラバトリーヒンジ	LA	レバーハンドル錠	IM	表示錠
JH	自由丁番	LP	非常閉装置付レバーハンドル錠	BM	浴室錠
F	フランシス	BH	本締錠	OPJ	消音ワンタッチ錠
DC	ドアチェック			TR	強化ガラス戸錠
				FF	シリンダー付引き戸錠
				SL	シリンダー付引違戸用錠
				CH	ケースハンドル
				OP	ワンタッチ式排煙用オペレーター装置 (45°開き)
				PP	扉錠
				PB	操棒 (特記無き限り、(株)ユニオン製)
					・整すべり出し窓は90°開きとする。
					・自然排煙の手動開閉装置の設置高さはFL+1500とする。

材質		SUS : ステンレス		W : 木製	
AL	: アルミ				
S	: スチール				

材質と仕上		蓄積記号	
記号	仕上	記号	仕上
AL	B-2種	S1	二次電解着色
S	FE	S2	型
	SOP	S3	型
SUS	HL	S4	型
W	CL		
	OS		

記号	形式	個数	寸法	仕様	規格	材質	仕上	備考								
		2	片開きフラッシュ戸	2	片開きフラッシュ戸	1	片開きフラッシュ戸 (セミエアタイト)	3	片開きフラッシュ戸 (セミエアタイト)	1	片開きフラッシュ戸	2	片開きフラッシュ戸	1	片開き+両開きフラッシュ戸	1
姿図・寸法																
法規		特定防火設備 (常時閉鎖型) (遮煙機能付)														
枠見込	材質	仕上	90 S SOP													
建具見込	材質	仕上	40 S SOP													
蓄積	水切	S1														
ガラス	H, CH, DC															
金物	付属金物一式															
備考	防火ダンパー、付属金物一式 電気錠 (非常時開錠) カードキー対応															
記号	形式	個数	寸法	仕様	規格	材質	仕上	備考								
		1	6連はめ殺し窓	1	F1X付引違い窓	1	はめ殺し窓	1	はめ殺し窓	1	三方枠	1	三方枠	2		
姿図・寸法																
法規		特定防火設備 (常時閉鎖型) (遮煙機能付)														
枠見込	材質	仕上	154 S SOP													
建具見込	材質	仕上	40 S SOP													
蓄積	水切	S1														
ガラス	FL t=5 + 飛散防止フィルム貼															
金物	付属金物一式															
備考	付属金物一式															
記号	形式	個数	寸法	仕様	規格	材質	仕上	備考								
		1	三方枠	2	二方枠	1	二方枠	1	引違い窓	1	三方枠	1	三方枠	1	三方枠	1
姿図・寸法																
法規		防火設備														
枠見込	材質	仕上	154 S SOP													
建具見込	材質	仕上	40 S SOP													
蓄積	水切	S1														
ガラス	FL t=5 + 飛散防止フィルム貼															
金物	付属金物一式															
備考	付属金物一式															

工事名称	市立枚方市民病院改築工事 (新病院建築工事)	図面番号	A-196
図面名称	2階 建具表 (2)	市立枚方市民病院	経営企画課
縮尺	A1 : 1/50 A3 : 1/100	設計番号	変更 (4回)

建具配置図

図面15

記号	記号説明	記号	記号説明	記号	記号説明
AW	アルミ製窓	LSD	軽量鋼製戸	SS	防火又は防火防煙シャッター
AD	アルミ製扉	PSS	グリルシャッター	PSS	グリルシャッター
AWD	アルミ製窓付き扉	STW	ステンレス製窓	LSS	軽量シャッター
AG	アルミ製ガラリ	STD	ステンレス製扉	TS	煙感連動防煙スクリーン
ACW	アルミ製カーテンウォール	STG	ステンレス製ガラリ	TF	防煙垂れ壁
		STK	ステンレス製三方枠		
SW	鋼製窓			SP	ガラススクリーン耐火間仕切壁
SD	鋼製扉			CSS	スクリーンシャッター
SWD	鋼製窓付き扉	WD	木製扉	ACR	アコーディオンカーテン
SG	鋼製ガラリ	F	襖	YPS	横引パネル折りたたみ戸
SK	鋼製三方枠	S	障子		
				JW	樹脂製内窓
PD	鋼製軽量扉	PT	パーティション		
PHD	鋼製軽量引き戸	LPT	ローパーティション	CW	カーテンウォール

ガラス記号と種類

記号	記号説明	記号	記号説明	記号	記号説明	記号	記号説明	記号	記号説明
FL	フロートガラス	FWL	網入り型板ガラス	HGBFLW	熱線吸収網入り板ガラス	T	強化ガラス		
F	型板ガラス	PW	網入り厚板ガラス	NP	熱線反射ガラス	FLA	合わせガラス		
S	すり板ガラス	PWL	網入り厚板ガラス	NPW	耐熱強化ガラス (熱線吸収タイプ)	GB	ガラスブロック		
FW	網入り型板ガラス	HGBFL	熱線吸収板ガラス	SR	高遮熱性能熱線反射ガラス	PC	ポリカーボネート樹脂板		

建具金物記号

記号	記号説明	記号	記号説明	記号	記号説明	記号	記号説明	記号	記号説明
H	T番 (ステンレス)	T	戸当たり	BHE	非常閉装置付本錠錠	FF	シリンダー付引き戸錠	AG	アルミ鎖線
PH	ピボットヒンジ	HM	本錠付モノロック	GT	防音兼用グレモン錠	SL	シリンダー付引違戸用錠	AP	アルミアングルピース (特記なきは45度とする)
AH	オートヒンジ	MH	シリンダー付ケースロック	RH	ローラー付縫リハンドル	CH	ケースハンドル		
FH	フロアヒンジ	LO	レバーハンドル錠	OM	錠錠	OP	フタタッチ式排煙用オペレーター装置 (45°開き) 注記: ・LSD引き分け戸の場合、ハンガー金物は引分け		
LH	ラバトリヒンジ	LA	レバーハンドル錠	IM	表示錠	PP	押板		
JH	自由丁番	LP	非常閉装置付レバーハンドル錠	BM	浴室錠	PB	電棒 (特記なき限り、(株)ユニオン)		
F	フランス差し	BH	本錠錠	OPJ	消音フタタッチ錠		「ケアハンドル: H2102 樹脂アイボリー」又は同等品		
DC	ドアチェック			TR	強化ガラス戸錠				

材質
AL : アルミ
S : スチール
SUS : ステンレス
W : 木製

材質と仕上

記号	仕上
AL	B-2種 二次電解着色
S	FE フタル酸樹脂エナメル塗り SOP 合成樹脂固合ペイント塗り
SUS	HL ヘアライン仕上げ
W	CL クリヤラッカー塗り OS オイルステイン塗り

番付記号

符号	記号
S1	型
S2	型
S3	型
S4	型

記号	形式	個数	規格	両引き分け自動ドア	1	規格	両引き分け自動ドア	1	規格	片開きフラッシュ戸	1	規格	片開きフラッシュ戸	2	規格	片開きフラッシュ戸	1	
<div style="display: flex; justify-content: space-between;"> <div style="width: 48%;"> </div> <div style="width: 4%;"> </div> <div style="width: 4%;"> </div> <div style="width: 4%;"> </div> <div style="width: 4%;"> </div> </div>	
<table border="0" style="width: 100%;"> <tr> <td>法規</td> <td colspan="2"></td> <td colspan="2"></td> <td colspan="2"></td> <td colspan="2"></td> <td colspan="2"></td> <td colspan="2"></td> <td colspan="2"></td> <td colspan="2"></td> <td colspan="2"></td> </tr> <tr> <td>枠見込</td> <td>材質</td> <td>仕上</td> <td>215</td> <td>SUS</td> <td>鏡面仕上</td> <td>215</td> <td>SUS</td> <td>鏡面仕上</td> <td></td> <td></td> <td></td> <td></td> <td></td> <td></td> <td></td> <td></td> <td></td> <td></td> </tr> <tr> <td>建具見込</td> <td>材質</td> <td>仕上</td> <td></td> <td>SUS</td> <td>鏡面仕上</td> <td></td> <td>SUS</td> <td>鏡面仕上</td> <td></td> <td></td> <td></td> <td></td> <td></td> <td></td> <td></td> <td></td> <td></td> <td></td> </tr> <tr> <td>音階</td> <td>水切</td> <td>S4</td> <td colspan="2"></td> <td colspan="2"></td> <td colspan="2"></td> <td colspan="2"></td> <td colspan="2"></td> <td colspan="2"></td> <td colspan="2"></td> <td colspan="2"></td> </tr> <tr> <td>ガラス</td> <td colspan="2">T t=5 + 飛散防止フィルム貼</td> <td colspan="2">T t=5 + 飛散防止フィルム貼</td> <td colspan="2"></td> <td colspan="2"></td> <td colspan="2"></td> <td colspan="2"></td> <td colspan="2"></td> <td colspan="2"></td> <td colspan="2"></td> </tr> <tr> <td>金物</td> <td colspan="2">付属金物一式、光線式エンジンドア部品一式</td> <td colspan="2">付属金物一式、光線式エンジンドア部品一式</td> <td colspan="2"></td> <td colspan="2"></td> <td colspan="2">H、T、CH、MH</td> <td colspan="2">H、T、CH、MH</td> <td colspan="2">H、T、CH、MH</td> <td colspan="2">H、T、CH、MH</td> <td colspan="2">H、T、CH、MH</td> </tr> <tr> <td>備考</td> <td colspan="2">SUS鎖線、FF</td> <td colspan="2">SUS鎖線、FF</td> <td colspan="2"></td> <td colspan="2"></td> <td colspan="2">付属金物一式</td> <td colspan="2">付属金物一式</td> <td colspan="2">付属金物一式</td> <td colspan="2">付属金物一式</td> <td colspan="2">付属金物一式</td> </tr>
<table border="0" style="width: 100%;"> <tr> <td>記号</td> <td>形式</td> <td>個数</td> <td>規格</td> <td>電動重量防火防煙シャッター (片開き戸付)</td> <td>1</td> <td>規格</td> <td>電動重量防火防煙シャッター</td> <td>1</td> <td>規格</td> <td>電動重量防火防煙シャッター</td> <td>1</td> <td>規格</td> <td>電動重量防火防煙シャッター</td> <td>1</td> <td>規格</td> <td>電動重量防火防煙シャッター</td> <td>1</td> </tr> <tr> <td colspan="18"> <div style="display: flex; justify-content: space-between;"> <div style="width: 48%;"> </div> <div style="width: 4%;"> </div> <div style="width: 4%;"> </div> <div style="width: 4%;"> </div> </div> </td> </tr> <tr> <td colspan="18"> <table border="0" style="width: 100%;"> <tr> <td>法規</td> <td colspan="2">特定防火設備 (随時閉鎖型) (煙感知器連動自動閉鎖型) (遮煙機能付)</td> <td colspan="2">特定防火設備 (随時閉鎖型) (煙感知器連動自動閉鎖型) (遮煙機能付)</td> <td colspan="2">特定防火設備 (随時閉鎖型) (煙感知器連動自動閉鎖型) (遮煙機能付)</td> <td colspan="2">特定防火設備 (随時閉鎖型) (煙感知器連動自動閉鎖型) (遮煙機能付)</td> <td colspan="2">特定防火設備 (随時閉鎖型) (煙感知器連動自動閉鎖型) (遮煙機能付)</td> <td colspan="2">特定防火設備 (随時閉鎖型) (煙感知器連動自動閉鎖型) (遮煙機能付)</td> <td colspan="2">特定防火設備 (随時閉鎖型) (煙感知器連動自動閉鎖型) (遮煙機能付)</td> <td colspan="2">特定防火設備 (随時閉鎖型) (煙感知器連動自動閉鎖型) (遮煙機能付)</td> <td colspan="2">特定防火設備 (随時閉鎖型) (煙感知器連動自動閉鎖型) (遮煙機能付)</td> </tr> <tr> <td>枠見込</td> <td>材質</td> <td>仕上</td> <td>SUS</td> <td>鏡面仕上</td> <td>SUS</td> <td>鏡面仕上</td> <td>SUS</td> <td>鏡面仕上</td> <td>SUS</td> <td>鏡面仕上</td> <td>SUS</td> <td>鏡面仕上</td> <td>SUS</td> <td>鏡面仕上</td> <td>SUS</td> <td>鏡面仕上</td> <td>SUS</td> <td>鏡面仕上</td> </tr> <tr> <td>建具見込</td> <td>材質</td> <td>仕上</td> <td>40</td> <td>スラット t=1.6</td> <td>S (シャッター)、SUS (扉)</td> <td>SOP (シャッター)、鏡面仕上 (扉)</td> <td>スラット t=1.6</td> <td>S</td> <td>スラット t=1.6</td> <td>S</td> <td>スラット t=1.6</td> <td>S</td> <td>スラット t=1.6</td> <td>S</td> <td>スラット t=1.6</td> <td>S</td> <td>スラット t=1.6</td> <td>S</td> </tr> <tr> <td>音階</td> <td>水切</td> <td></td> <td colspan="2"></td> <td colspan="2"></td> <td colspan="2"></td> <td colspan="2"></td> <td colspan="2"></td> <td colspan="2"></td> <td colspan="2"></td> <td colspan="2"></td> </tr> <tr> <td>ガラス</td> <td colspan="2">付属金物一式、CH、AH</td> <td colspan="2">付属金物一式</td> <td colspan="2">付属金物一式</td> <td colspan="2">付属金物一式</td> <td colspan="2">付属金物一式</td> <td colspan="2">付属金物一式</td> <td colspan="2">付属金物一式</td> <td colspan="2">付属金物一式</td> <td colspan="2">付属金物一式</td> </tr> <tr> <td>備考</td> <td colspan="2">障害物検知装置、非常用電源 (発電機)</td> <td colspan="2"></td> <td colspan="2"></td> <td colspan="2"></td> <td colspan="2"></td> <td colspan="2"></td> <td colspan="2"></td> <td colspan="2"></td> <td colspan="2"></td> </tr> </table> </td> </tr> <tr> <td colspan="18"> <table border="0" style="width: 100%;"> <tr> <td>記号</td> <td>形式</td> <td>個数</td> <td>規格</td> <td>重量防火防煙シャッター</td> <td>1</td> <td>規格</td> <td>重量防火防煙シャッター</td> <td>1</td> <td>規格</td> <td>重量防火防煙シャッター</td> <td>1</td> <td>規格</td> <td>電動グリルシャッター</td> <td>2</td> <td>規格</td> <td>電動グリルシャッター</td> <td>1</td> </tr> <tr> <td colspan="18"> <div style="display: flex; justify-content: space-between;"> <div style="width: 48%;"> </div> <div style="width: 4%;"> </div> </div> </td> </tr> <tr> <td colspan="18"> <table border="0" style="width: 100%;"> <tr> <td>法規</td> <td colspan="2">特定防火設備 (随時閉鎖型) (煙感知器連動自動閉鎖型) (遮煙機能付)</td> <td colspan="2">特定防火設備 (随時閉鎖型) (煙感知器連動自動閉鎖型) (遮煙機能付)</td> <td colspan="2">特定防火設備 (随時閉鎖型) (煙感知器連動自動閉鎖型) (遮煙機能付)</td> <td colspan="2">特定防火設備 (随時閉鎖型) (煙感知器連動自動閉鎖型) (遮煙機能付)</td> <td colspan="2">特定防火設備 (随時閉鎖型) (煙感知器連動自動閉鎖型) (遮煙機能付)</td> <td colspan="2">特定防火設備 (随時閉鎖型) (煙感知器連動自動閉鎖型) (遮煙機能付)</td> <td colspan="2">特定防火設備 (随時閉鎖型) (煙感知器連動自動閉鎖型) (遮煙機能付)</td> <td colspan="2">特定防火設備 (随時閉鎖型) (煙感知器連動自動閉鎖型) (遮煙機能付)</td> <td colspan="2">特定防火設備 (随時閉鎖型) (煙感知器連動自動閉鎖型) (遮煙機能付)</td> </tr> <tr> <td>枠見込</td> <td>材質</td> <td>仕上</td> <td>SUS</td> <td>HL</td> <td>SUS</td> <td>HL</td> <td>SUS</td> <td>HL</td> <td>SUS</td> <td>HL</td> <td>SUS</td> <td>鏡面仕上</td> <td>SUS</td> <td>鏡面仕上</td> <td>SUS</td> <td>鏡面仕上</td> <td>SUS</td> <td>鏡面仕上</td> </tr> <tr> <td>建具見込</td> <td>材質</td> <td>仕上</td> <td>スラット t=1.6</td> <td>S</td> <td>SOP</td> <td>SOP</td> <td>スラット t=1.6</td> <td>S</td> <td>SOP</td> <td>SOP</td> <td>スラット t=1.6</td> <td>S</td> <td>SOP</td> <td>スラット t=1.6</td> <td>S</td> <td>SOP</td> <td>SOP</td> <td>スラット t=1.6</td> </tr> <tr> <td>音階</td> <td>水切</td> <td></td> <td colspan="2"></td> <td colspan="2"></td> <td colspan="2"></td> <td colspan="2"></td> <td colspan="2"></td> <td colspan="2"></td> <td colspan="2"></td> <td colspan="2"></td> </tr> <tr> <td>ガラス</td> <td colspan="2">付属金物一式</td> <td colspan="2">付属金物一式</td> <td colspan="2">付属金物一式</td> <td colspan="2">付属金物一式</td> <td colspan="2">付属金物一式</td> <td colspan="2">付属金物一式</td> <td colspan="2">付属金物一式</td> <td colspan="2">付属金物一式</td> <td colspan="2">付属金物一式</td> </tr> <tr> <td>備考</td> <td colspan="2"></td> <td colspan="2"></td> <td colspan="2"></td> <td colspan="2"></td> <td colspan="2"></td> <td colspan="2"></td> <td colspan="2"></td> <td colspan="2"></td> <td colspan="2"></td> </tr> </table> </td> </tr> </table></td></tr></table>																		記号	形式	個数	規格	電動重量防火防煙シャッター (片開き戸付)	1	規格	電動重量防火防煙シャッター	1	規格	電動重量防火防煙シャッター	1	規格	電動重量防火防煙シャッター	1	規格	電動重量防火防煙シャッター	1	<div style="display: flex; justify-content: space-between;"> <div style="width: 48%;"> </div> <div style="width: 4%;"> </div> <div style="width: 4%;"> </div> <div style="width: 4%;"> </div> </div>																		<table border="0" style="width: 100%;"> <tr> <td>法規</td> <td colspan="2">特定防火設備 (随時閉鎖型) (煙感知器連動自動閉鎖型) (遮煙機能付)</td> <td colspan="2">特定防火設備 (随時閉鎖型) (煙感知器連動自動閉鎖型) (遮煙機能付)</td> <td colspan="2">特定防火設備 (随時閉鎖型) (煙感知器連動自動閉鎖型) (遮煙機能付)</td> <td colspan="2">特定防火設備 (随時閉鎖型) (煙感知器連動自動閉鎖型) (遮煙機能付)</td> <td colspan="2">特定防火設備 (随時閉鎖型) (煙感知器連動自動閉鎖型) (遮煙機能付)</td> <td colspan="2">特定防火設備 (随時閉鎖型) (煙感知器連動自動閉鎖型) (遮煙機能付)</td> <td colspan="2">特定防火設備 (随時閉鎖型) (煙感知器連動自動閉鎖型) (遮煙機能付)</td> <td colspan="2">特定防火設備 (随時閉鎖型) (煙感知器連動自動閉鎖型) (遮煙機能付)</td> <td colspan="2">特定防火設備 (随時閉鎖型) (煙感知器連動自動閉鎖型) (遮煙機能付)</td> </tr> <tr> <td>枠見込</td> <td>材質</td> <td>仕上</td> <td>SUS</td> <td>鏡面仕上</td> <td>SUS</td> <td>鏡面仕上</td> <td>SUS</td> <td>鏡面仕上</td> <td>SUS</td> <td>鏡面仕上</td> <td>SUS</td> <td>鏡面仕上</td> <td>SUS</td> <td>鏡面仕上</td> <td>SUS</td> <td>鏡面仕上</td> <td>SUS</td> <td>鏡面仕上</td> </tr> <tr> <td>建具見込</td> <td>材質</td> <td>仕上</td> <td>40</td> <td>スラット t=1.6</td> <td>S (シャッター)、SUS (扉)</td> <td>SOP (シャッター)、鏡面仕上 (扉)</td> <td>スラット t=1.6</td> <td>S</td> <td>スラット t=1.6</td> <td>S</td> <td>スラット t=1.6</td> <td>S</td> <td>スラット t=1.6</td> <td>S</td> <td>スラット t=1.6</td> <td>S</td> <td>スラット t=1.6</td> <td>S</td> </tr> <tr> <td>音階</td> <td>水切</td> <td></td> <td colspan="2"></td> <td colspan="2"></td> <td colspan="2"></td> <td colspan="2"></td> <td colspan="2"></td> <td colspan="2"></td> <td colspan="2"></td> <td colspan="2"></td> </tr> <tr> <td>ガラス</td> <td colspan="2">付属金物一式、CH、AH</td> <td colspan="2">付属金物一式</td> <td colspan="2">付属金物一式</td> <td colspan="2">付属金物一式</td> <td colspan="2">付属金物一式</td> <td colspan="2">付属金物一式</td> <td colspan="2">付属金物一式</td> <td colspan="2">付属金物一式</td> <td colspan="2">付属金物一式</td> </tr> <tr> <td>備考</td> <td colspan="2">障害物検知装置、非常用電源 (発電機)</td> <td colspan="2"></td> <td colspan="2"></td> <td colspan="2"></td> <td colspan="2"></td> <td colspan="2"></td> <td colspan="2"></td> <td colspan="2"></td> <td colspan="2"></td> </tr> </table>																		法規	特定防火設備 (随時閉鎖型) (煙感知器連動自動閉鎖型) (遮煙機能付)		特定防火設備 (随時閉鎖型) (煙感知器連動自動閉鎖型) (遮煙機能付)		特定防火設備 (随時閉鎖型) (煙感知器連動自動閉鎖型) (遮煙機能付)		特定防火設備 (随時閉鎖型) (煙感知器連動自動閉鎖型) (遮煙機能付)		特定防火設備 (随時閉鎖型) (煙感知器連動自動閉鎖型) (遮煙機能付)		特定防火設備 (随時閉鎖型) (煙感知器連動自動閉鎖型) (遮煙機能付)		特定防火設備 (随時閉鎖型) (煙感知器連動自動閉鎖型) (遮煙機能付)		特定防火設備 (随時閉鎖型) (煙感知器連動自動閉鎖型) (遮煙機能付)		特定防火設備 (随時閉鎖型) (煙感知器連動自動閉鎖型) (遮煙機能付)		枠見込	材質	仕上	SUS	鏡面仕上	SUS	鏡面仕上	SUS	鏡面仕上	SUS	鏡面仕上	SUS	鏡面仕上	SUS	鏡面仕上	SUS	鏡面仕上	SUS	鏡面仕上	建具見込	材質	仕上	40	スラット t=1.6	S (シャッター)、SUS (扉)	SOP (シャッター)、鏡面仕上 (扉)	スラット t=1.6	S	スラット t=1.6	S	スラット t=1.6	S	スラット t=1.6	S	スラット t=1.6	S	スラット t=1.6	S	音階	水切																		ガラス	付属金物一式、CH、AH		付属金物一式		付属金物一式		付属金物一式		付属金物一式		付属金物一式		付属金物一式		付属金物一式		付属金物一式		備考	障害物検知装置、非常用電源 (発電機)																		<table border="0" style="width: 100%;"> <tr> <td>記号</td> <td>形式</td> <td>個数</td> <td>規格</td> <td>重量防火防煙シャッター</td> <td>1</td> <td>規格</td> <td>重量防火防煙シャッター</td> <td>1</td> <td>規格</td> <td>重量防火防煙シャッター</td> <td>1</td> <td>規格</td> <td>電動グリルシャッター</td> <td>2</td> <td>規格</td> <td>電動グリルシャッター</td> <td>1</td> </tr>



工事名称	市立枚方市民病院改築工事 (新病院建築工事)	図面番号	A-197
図面名称	2階 建具表 (3)	市立枚方市民病院	経営企画課
縮尺	A1: 1/50 A3: 1/100	設計番号	変更 (4回)

建具配置図

記号	記号説明	記号	記号説明	記号	記号説明
AW	アルミ製窓	LSD	軽量鋼製戸	SS	防火又は防火防煙シャッター
AD	アルミ製扉			PSS	グリルシャッター
AWD	アルミ製窓付き扉	STW	ステンレス製窓	LSS	軽量シャッター
AG	アルミ製ガラリ	STD	ステンレス製扉	TS	煙部運動防煙スクリーン
ACW	アルミ製カーテンウォール	STG	ステンレス製ガラリ	TF	防煙垂れ壁
		STK	ステンレス製三方枠		
SW	鋼製窓			SP	ガラススクリーン耐火間仕切壁
SD	鋼製扉			CSS	スクリーンシャッター
SWD	鋼製窓付き扉	WD	木製扉	ACR	アコーディオンカーテン
SG	鋼製ガラリ	F	襖	YPS	横引ハネ折りたたみ戸
SK	鋼製三方枠	S	障子	JW	樹脂製内窓
PD	鋼製軽量扉	PT	パーティション	CW	カーテンウォール
PHD	鋼製軽量引き戸	LPT	ローパーティション		

記号	記号説明	記号	記号説明	記号	記号説明	記号	記号説明	記号	記号説明
FL	フロート板ガラス	FWL	網入り型板ガラス	HGBFLW	熱線吸収網入り板ガラス	T	強化ガラス		
F	型板ガラス	PW	網入り磨き板ガラス	NP	熱線反射ガラス	FLA	合わせガラス		
S	すり板ガラス	PWL	網入り磨き板ガラス	NPW	耐熱強化ガラス (熱線吸収タイプ)	GB	ガラスブロック		
FW	網入り型板ガラス	HGBFL	熱線吸収板ガラス	SR	高遮熱性能熱線反射ガラス	PC	ポリカーボネート樹脂板		

記号	記号説明	記号	記号説明	記号	記号説明	記号	記号説明	記号	記号説明
H	丁番 (ステンレス)	T	戸当たり	BHE	非常閉装置付本締錠	FF	シリンダー付引き戸錠	AG	アルミ鎖錠
PH	ビスボルトヒンジ	HM	本錠付モノロック	GT	防音用グレモン錠	SL	シリンダー付引違戸錠	AP	アルミアングルベース (特記なきは4種AGとする)
AH	オートヒンジ	MH	シリンダー付ケースロック	RH	ローラー付折りハンドル	CH	ケースハンドル		
FH	フロアヒンジ	LO	レバーハンドル錠	OM	錠	OP	ワンタッチ式押付用オペレーター錠 (45° 開き)		
LH	ラバトリーヒンジ	LA	レバーハンドル錠	IM	表示錠	PP	押板		
JH	自由丁番	LP	非常閉装置付レバーハンドル錠	BM	浴室錠	PB	握棒 (特記無き限り、(株)ユニオン)		
F	フランス落し	BH	本締錠	OPJ	消音ワンタッチ錠				
DC	ドアチェック			TR	強化ガラス戸錠				

記号	仕上	番
AL	B-2種	二次電解着色
S	FE	フタル酸樹脂エナメル塗り
	SOP	合成樹脂塗膜ベイト塗り
SUS	HL	ヘアライン仕上げ
W	CL	クリアラッカー塗り
	OS	オイルステイン塗り

番	符号
S1	型
S2	型
S3	型
S4	型

記号	形式	個数	AW 201	記号説明	個数	AW 202	記号説明	個数	AW 203	記号説明	個数	AW 204	記号説明	個数	AW 205	記号説明	個数	AW 206	記号説明	
				堅すべり出し窓 (ガラリ付)	5		外側し排煙窓付片引き戸引違い窓・はめ殺し窓 (ガラリ付)	1		引違い窓 (ガラリ付)	1		引違い窓	1		引違い窓 (ガラリ付)	1		堅すべり出し窓 (ガラリ付)	7	
<div style="display: flex; justify-content: space-between;"> <div style="width: 20%;"> <p>姿図・寸法</p> </div> <div style="width: 30%;"> <p>法規</p> <table border="1"> <tr> <td>枠見込</td> <td>材質</td> <td>仕上</td> <td>70</td> <td>AL</td> <td>B-2種</td> </tr> <tr> <td>建具見込</td> <td>材質</td> <td>仕上</td> <td></td> <td>AL</td> <td>B-2種</td> </tr> <tr> <td>番</td> <td>水切</td> <td colspan="4">AL</td> </tr> <tr> <td>ガラス</td> <td colspan="5">FL t=5</td> </tr> <tr> <td>金物</td> <td colspan="5">付属金物一式、AG</td> </tr> <tr> <td>備考</td> <td colspan="5">網戸付</td> </tr> </table> </div> <div style="width: 30%;"> <p>姿図・寸法</p> </div> <div style="width: 20%;"> <p>法規</p> <table border="1"> <tr> <td>枠見込</td> <td>材質</td> <td>仕上</td> <td>70</td> <td>AL</td> <td>B-2種</td> </tr> <tr> <td>建具見込</td> <td>材質</td> <td>仕上</td> <td></td> <td>AL</td> <td>B-2種</td> </tr> <tr> <td>番</td> <td>水切</td> <td colspan="4">AL</td> </tr> <tr> <td>ガラス</td> <td colspan="5">FL t=5</td> </tr> <tr> <td>金物</td> <td colspan="5">付属金物一式、AG、排煙ラッチ、オペレーター (FL+1500)</td> </tr> <tr> <td>備考</td> <td colspan="5">網戸付</td> </tr> </table> </div> <div style="width: 20%;"> <p>法規</p> <table border="1"> <tr> <td>枠見込</td> <td>材質</td> <td>仕上</td> <td>70</td> <td>AL</td> <td>B-2種</td> </tr> <tr> <td>建具見込</td> <td>材質</td> <td>仕上</td> <td></td> <td>AL</td> <td>B-2種</td> </tr> <tr> <td>番</td> <td>水切</td> <td colspan="4">AL</td> </tr> <tr> <td>ガラス</td> <td colspan="5">FL t=5</td> </tr> <tr> <td>金物</td> <td colspan="5">付属金物一式、AG</td> </tr> <tr> <td>備考</td> <td colspan="5">網戸付</td> </tr> </table> </div> </div>																					枠見込	材質	仕上	70	AL	B-2種	建具見込	材質	仕上		AL	B-2種	番	水切	AL				ガラス	FL t=5					金物	付属金物一式、AG					備考	網戸付					枠見込	材質	仕上	70	AL	B-2種	建具見込	材質	仕上		AL	B-2種	番	水切	AL				ガラス	FL t=5					金物	付属金物一式、AG、排煙ラッチ、オペレーター (FL+1500)					備考	網戸付					枠見込	材質	仕上	70	AL	B-2種	建具見込	材質	仕上		AL	B-2種	番	水切	AL				ガラス	FL t=5					金物	付属金物一式、AG					備考	網戸付				
枠見込	材質	仕上	70	AL	B-2種	
建具見込	材質	仕上		AL	B-2種	
番	水切	AL	
ガラス	FL t=5	
金物	付属金物一式、AG	
備考	網戸付	
枠見込	材質	仕上	70	AL	B-2種	
建具見込	材質	仕上		AL	B-2種	
番	水切	AL	
ガラス	FL t=5	
金物	付属金物一式、AG、排煙ラッチ、オペレーター (FL+1500)	
備考	網戸付	
枠見込	材質	仕上	70	AL	B-2種	
建具見込	材質	仕上		AL	B-2種	
番	水切	AL	
ガラス	FL t=5	
金物	付属金物一式、AG	
備考	網戸付	

記号	形式	個数	AW 207	記号説明	個数	AW 208	記号説明	個数	AW 209	記号説明	個数	
				16連堅すべり出し窓・はめ殺し窓 (ガラリ付)	1		2連堅引違い窓 (ガラリ付)	1		堅すべり出し窓 (ガラリ付)	6	
<div style="display: flex; justify-content: space-between;"> <div style="width: 30%;"> <p>姿図・寸法</p> </div> <div style="width: 30%;"> <p>法規</p> <table border="1"> <tr> <td>枠見込</td> <td>材質</td> <td>仕上</td> <td>70</td> <td>AL</td> <td>B-2種</td> </tr> <tr> <td>建具見込</td> <td>材質</td> <td>仕上</td> <td></td> <td>AL</td> <td>B-2種</td> </tr> <tr> <td>番</td> <td>水切</td> <td colspan="4">AL</td> </tr> <tr> <td>ガラス</td> <td colspan="5">FL t=5</td> </tr> <tr> <td>金物</td> <td colspan="5">付属金物一式、AG</td> </tr> <tr> <td>備考</td> <td colspan="5">網戸付</td> </tr> </table> </div> <div style="width: 30%;"> <p>姿図・寸法</p> </div> <div style="width: 20%;"> <p>法規</p> <table border="1"> <tr> <td>枠見込</td> <td>材質</td> <td>仕上</td> <td>70</td> <td>AL</td> <td>B-2種</td> </tr> <tr> <td>建具見込</td> <td>材質</td> <td>仕上</td> <td></td> <td>AL</td> <td>B-2種</td> </tr> <tr> <td>番</td> <td>水切</td> <td colspan="4">AL</td> </tr> <tr> <td>ガラス</td> <td colspan="5">T t=5</td> </tr> <tr> <td>金物</td> <td colspan="5">付属金物一式、AG、開放制限付</td> </tr> <tr> <td>備考</td> <td colspan="5">網戸付</td> </tr> </table> </div> </div>												枠見込	材質	仕上	70	AL	B-2種	建具見込	材質	仕上		AL	B-2種	番	水切	AL				ガラス	FL t=5					金物	付属金物一式、AG					備考	網戸付					枠見込	材質	仕上	70	AL	B-2種	建具見込	材質	仕上		AL	B-2種	番	水切	AL				ガラス	T t=5					金物	付属金物一式、AG、開放制限付					備考	網戸付				
枠見込	材質	仕上	70	AL	B-2種	
建具見込	材質	仕上		AL	B-2種	
番	水切	AL	
ガラス	FL t=5	
金物	付属金物一式、AG	
備考	網戸付	
枠見込	材質	仕上	70	AL	B-2種	
建具見込	材質	仕上		AL	B-2種	
番	水切	AL	
ガラス	T t=5	
金物	付属金物一式、AG、開放制限付	
備考	網戸付	

記号	形式	個数	AW 210	記号説明	個数	AW 211	記号説明	個数	AW 212	記号説明	個数	
				6連はめ殺し窓	1		5連はめ殺し窓・堅すべり出し窓	1		11連はめ殺し窓・堅すべり出し窓 (ガラリ付)	1	
<div style="display: flex; justify-content: space-between;"> <div style="width: 30%;"> <p>姿図・寸法</p> </div> <div style="width: 30%;"> <p>法規</p> <table border="1"> <tr> <td>枠見込</td> <td>材質</td> <td>仕上</td> <td>70</td> <td>AL</td> <td>B-2種</td> </tr> <tr> <td>建具見込</td> <td>材質</td> <td>仕上</td> <td></td> <td>AL</td> <td>B-2種</td> </tr> <tr> <td>番</td> <td>水切</td> <td colspan="4">AL</td> </tr> <tr> <td>ガラス</td> <td colspan="5">T t=5</td> </tr> <tr> <td>金物</td> <td colspan="5">付属金物一式、AG</td> </tr> <tr> <td>備考</td> <td colspan="5"></td> </tr> </table> </div> <div style="width: 30%;"> <p>姿図・寸法</p> </div> <div style="width: 20%;"> <p>法規</p> <table border="1"> <tr> <td>枠見込</td> <td>材質</td> <td>仕上</td> <td>70</td> <td>AL</td> <td>B-2種</td> </tr> <tr> <td>建具見込</td> <td>材質</td> <td>仕上</td> <td></td> <td>AL</td> <td>B-2種</td> </tr> <tr> <td>番</td> <td>水切</td> <td colspan="4">AL</td> </tr> <tr> <td>ガラス</td> <td colspan="5">PW t=6.8</td> </tr> <tr> <td>金物</td> <td colspan="5">付属金物一式、AG</td> </tr> <tr> <td>備考</td> <td colspan="5">網戸付 防火ダンパー付</td> </tr> </table> </div> </div>												枠見込	材質	仕上	70	AL	B-2種	建具見込	材質	仕上		AL	B-2種	番	水切	AL				ガラス	T t=5					金物	付属金物一式、AG					備考						枠見込	材質	仕上	70	AL	B-2種	建具見込	材質	仕上		AL	B-2種	番	水切	AL				ガラス	PW t=6.8					金物	付属金物一式、AG					備考	網戸付 防火ダンパー付				
枠見込	材質	仕上	70	AL	B-2種	
建具見込	材質	仕上		AL	B-2種	
番	水切	AL	
ガラス	T t=5	
金物	付属金物一式、AG	
備考	
枠見込	材質	仕上	70	AL	B-2種	
建具見込	材質	仕上		AL	B-2種	
番	水切	AL	
ガラス	PW t=6.8	
金物	付属金物一式、AG	
備考	網戸付 防火ダンパー付	

工事名称 市立枝方市民病院改築工事 (新病院建築工事)	図面番号 A-198	
	市立枝方市民病院 経営企画課	市立枝方市民病院 経営企画課
	2階 建具表 (4)	変更 (4回)
	縮尺 A1:1/50 設計番号	

建具配置図

図面15

記号	記号説明	記号	記号説明	記号	記号説明
AW	アルミ製窓	LSD	軽量鋼製戸	SS	防火又は防火防煙シャッター
AD	アルミ製扉			PSS	グリルシャッター
AWD	アルミ製窓付き扉	STW	ステンレス製窓	LSS	軽量シャッター
AG	アルミ製ガラス	STD	ステンレス製扉	TS	煙感運動防煙スクリーン
ACW	アルミ製カーテンウォール	STG	ステンレス製ガラス	TF	防煙垂れ壁
STK	ステンレス製三方枠				
SP	ガラススクリーン耐火間仕切壁				
SD	鋼製扉	CSS	スクリーンシャッター		
SWD	鋼製窓付き扉	WD	木製扉	ACR	アコーディオンカーテン
SG	鋼製ガラス	F	扉	YPS	横引ハネル折りたたみ戸
SK	鋼製三方枠	S	障子	JW	樹脂製内窓
PD	鋼製軽量扉	PT	パーティション	CW	カーテンウォール
PHD	鋼製軽量引き戸	LPT	ローパーティション		

ガラス記号と種類					
記号	記号説明	記号	記号説明	記号	記号説明
FL	フロート板ガラス	FWL	網入り型板ガラス	HGBFLW	熱線吸収網入り板ガラス
F	型板ガラス	PW	網入り磨き板ガラス	NP	熱線反射ガラス
S	すり板ガラス	PWL	網入り磨き板ガラス	NPW	耐熱強化ガラス (熱線吸収タイプ)
FW	網入り型板ガラス	HGBFL	熱線吸収板ガラス	SR	高遮熱性能熱線反射ガラス
				FLA	強化ガラス
				GB	合わせガラス
				PC	ポリカーボネート樹脂板

建具金物記号					
記号	記号説明	記号	記号説明	記号	記号説明
H	丁番 (ステンレス)	T	戸当たり	BHE	非常閉装置付本締錠
PH	ビスボルトヒンジ	HM	本錠付モノロック	GT	防音用グレモン錠
AH	オートヒンジ	MH	シリンドラ付ケースロック	RH	ローラー付折りハンドル
FH	フロアヒンジ	LO	レバーハンドル錠	OM	空錠
LH	ラバトリーヒンジ	LA	レバーハンドル錠	IM	表示錠
JH	自由丁番	LP	非常閉装置付レバーハンドル錠	BM	浴室錠
F	フランス落し	BH	本締錠	OPJ	消音ワンタッチ錠
DC	ドアチェック			TR	強化ガラス戸錠
				FF	シリンドラ付引き戸錠
				SL	シリンドラ付引違戸用錠
				CH	ケースハンドル
				OP	ワンタッチ式排煙用オペレーター装置 (45°開き) 注記: LSD引き分け戸の場合、ハンガー金物は引分け運動機能付とする。
				PP	押錠
				PB	握棒 (特記無き限り、(株)ユニオン製) 注記: 「ケアハンドル: H2102 樹脂アイボリー」又は同等品
				AG	アルミ樹脂
				AP	アルミアングルベース (特記なきは4mm貼とする)
					・「整すべり出し窓は90°開きとする。」
					・「自然排煙の手動開閉装置の設置高さはFL+1500とする。」

材質		SUS: ステンレス		W: 木製	
AL	: アルミ	S	: スチール		

材質と仕上		番記号	
記号	仕上	符号	番記号
AL	B-2種	二次電解着色	S1
			SUS304 t=2.0
			S2
			SUS304 t=2.0
S	FE	フタル酸樹脂エナメル塗り	S3
	SOP	合成樹脂塗合ベント塗り	SUS304 t=2.0
SUS	HL	ヘアライン仕上げ	S4
			SUS304 t=2.0
W	CL	クリアラッカー塗り	SUS目地棒
	OS	オイルステイン塗り	

記号	形式	個数	AW 213	4連引違い窓 (ガラリ付)	1	AW 214	外倒し排煙窓付15連整すべり出し窓・はめ殺し窓 (ガラリ付)	1	AW 215	引違い窓	1	
<table border="1"> <thead> <tr> <th colspan="2">法規</th> <th colspan="2">防火設備</th> </tr> </thead> <tbody> <tr> <td>枠見込</td> <td>材質</td> <td>仕上</td> <td>70 AL</td> <td>B-2種</td> </tr> <tr> <td>建具見込</td> <td>材質</td> <td>仕上</td> <td>AL</td> <td>B-2種</td> </tr> <tr> <td>番記</td> <td>水切</td> <td></td> <td>AL</td> <td></td> </tr> <tr> <td>ガラス</td> <td></td> <td>PW t=6.8</td> <td></td> <td></td> </tr> <tr> <td>金物</td> <td></td> <td>付属金物一式、AG</td> <td></td> <td></td> </tr> <tr> <td>備考</td> <td></td> <td>網戸付 防火ダンパー付</td> <td></td> <td></td> </tr> </tbody> </table>												法規		防火設備		枠見込	材質	仕上	70 AL	B-2種	建具見込	材質	仕上	AL	B-2種	番記	水切		AL		ガラス		PW t=6.8			金物		付属金物一式、AG			備考		網戸付 防火ダンパー付	
法規		防火設備	
枠見込	材質	仕上	70 AL	B-2種	
建具見込	材質	仕上	AL	B-2種	
番記	水切		AL	
ガラス		PW t=6.8	
金物		付属金物一式、AG	
備考		網戸付 防火ダンパー付	
<table border="1"> <thead> <tr> <th>記号</th> <th>形式</th> <th>個数</th> <th>AW 217</th> <th>整すべり出し窓 (ガラリ付)</th> <th>4</th> <th>AW 218</th> <th>整すべり出し窓</th> <th>1</th> <th>AW 219</th> <th>整すべり出し窓</th> <th>4</th> <th>AD 201</th> <th>自動折りたたみ戸</th> <th>1</th> <th>CW 201</th> <th>カーテンウォール</th> <th>1</th> </tr> </thead> <tbody> <tr> <td colspan="17"> </td> </tr> <tr> <td colspan="17"> <table border="1"> <thead> <tr> <th colspan="2">法規</th> <th colspan="2">防火設備</th> </tr> </thead> <tbody> <tr> <td>枠見込</td> <td>材質</td> <td>仕上</td> <td>70 AL</td> <td>B-2種</td> <td>70 AL</td> <td>B-2種</td> <td>70 AL</td> <td>B-2種</td> <td>70 AL</td> <td>B-2種</td> <td>70 AL</td> <td>B-2種</td> <td>AL</td> <td>B-2種</td> <td>AL</td> <td>B-2種</td> </tr> <tr> <td>建具見込</td> <td>材質</td> <td>仕上</td> <td>AL</td> <td>B-2種</td> <td>AL</td> <td>B-2種</td> <td>AL</td> <td>B-2種</td> <td>AL</td> <td>B-2種</td> <td>AL</td> <td>B-2種</td> <td>AL</td> <td>B-2種</td> <td>AL</td> <td>B-2種</td> </tr> <tr> <td>番記</td> <td>水切</td> <td></td> <td>AL</td> <td></td> <td>AL</td> <td></td> <td>AL</td> <td></td> <td>AL</td> <td></td> <td>AL</td> <td></td> <td></td> <td>AL</td> <td></td> </tr> <tr> <td>ガラス</td> <td></td> <td>FL t=5</td> <td></td> <td>FL t=5</td> <td>FL t=5</td> <td>T t=5 + 飛散防止フィルム貼 (乳白)</td> <td></td> <td></td> <td></td> <td></td> <td></td> <td></td> <td></td> <td>複層ガラス Low-e t=6+A12+FL6</td> <td></td> </tr> <tr> <td>金物</td> <td></td> <td>付属金物一式、AG</td> <td></td> <td>付属金物一式、AG</td> <td>付属金物一式、AG</td> <td>付属金物一式、AG</td> <td>付属金物一式、AG</td> <td>タッチ式エンジンドア部品一式</td> <td></td> <td></td> <td></td> <td></td> <td></td> <td>別紙詳細による。</td> <td></td> </tr> <tr> <td>備考</td> <td></td> <td>網戸付</td> <td></td> <td>網戸付</td> <td>網戸付</td> <td>網戸付</td> <td>パニックオープン</td> <td></td> <td></td> <td></td> <td></td> <td></td> <td></td> <td></td> <td></td> </tr> </tbody> </table> </td> </tr> <tr> <td colspan="12"> <table border="1"> <thead> <tr> <th>記号</th> <th>形式</th> <th>個数</th> <th>LSD 201</th> <th>自閉式軽量2枚引き戸 (LGS内蔵タイプ)</th> <th>1</th> <th>LSD 202</th> <th>自閉式軽量片引き戸 (LGS内蔵タイプ)</th> <th>1</th> <th>LSD 203</th> <th>片開きフラッシュ戸</th> <th>1</th> <th>LSD 204</th> <th>片開きフラッシュ戸</th> <th>9</th> <th>LSD 205</th> <th>自閉式軽量片引き戸 (外付けタイプ)</th> <th>1</th> <th>LSD 206</th> <th>自閉式軽量片引き戸 (LGS内蔵タイプ)</th> <th>1</th> <th>LSD 207</th> <th>片開きフラッシュ戸</th> <th>1</th> <th>LSD 208</th> <th>LSD 208'</th> <th>自閉式軽量片引き戸 (LGS内蔵タイプ)</th> <th>24</th> </tr> </thead> <tbody> <tr> <td colspan="24"> </td> </tr> <tr> <td colspan="24"> <table border="1"> <thead> <tr> <th colspan="2">法規</th> <th colspan="2">防火設備</th> </tr> </thead> <tbody> <tr> <td>枠見込</td> <td>材質</td> <td>仕上</td> <td>154</td> <td>SOP</td> <td>154</td> <td>S</td> <td>SOP</td> <td>154</td> <td>S</td> <td>SOP</td> <td>154</td> <td>S</td> <td>SOP</td> <td>154</td> <td>S</td> <td>SOP</td> <td>154</td> <td>S</td> <td>SOP</td> <td>154</td> <td>S</td> <td>SOP</td> <td>154</td> <td>S</td> <td>SOP</td> </tr> <tr> <td>建具見込</td> <td>材質</td> <td>仕上</td> <td>40</td> <td>化粧鋼板</td> <td>40</td> <td>S</td> <td>化粧鋼板</td> <td>40</td> <td>S</td> <td>化粧鋼板</td> <td>40</td> <td>S</td> <td>化粧鋼板</td> <td>40</td> <td>S</td> <td>化粧鋼板</td> <td>40</td> <td>S</td> <td>化粧鋼板</td> <td>40</td> <td>S</td> <td>化粧鋼板</td> <td>40</td> <td>S</td> <td>化粧鋼板</td> </tr> <tr> <td>番記</td> <td>水切</td> <td></td> <td>S4</td> <td></td> <td></td> </tr> <tr> <td>ガラス</td> <td></td> <td></td> </tr> <tr> <td>金物</td> <td></td> <td></td> <td>PB、FF、ハンガー金物 (フリーストップ付)</td> <td></td> <td>PB、FF、ハンガー金物</td> <td></td> <td>H、DC、T、LA、MH</td> <td></td> <td>H、DC、T、LA、IM (非常用解錠装置付)</td> <td></td> <td>H、DC、T、LA、IM (非常用解錠装置付)</td> <td></td> <td>PB、FF、ハンガー金物</td> <td></td> <td>PB、FF、ハンガー金物</td> <td></td> <td>H、DC、T、LA、MH</td> <td></td> <td>PB、FF、ハンガー金物</td> <td></td> <td>PB、FF、ハンガー金物</td> <td></td> <td>PB、FF、ハンガー金物</td> <td></td> <td>PB、FF、ハンガー金物 (フリーストップ付)</td> </tr> <tr> <td>備考</td> <td></td> <td></td> <td>付属金物一式</td> <td></td> <td>付属金物一式</td> <td></td> <td>付属金物一式</td> <td></td> <td>付属金物一式</td> <td></td> <td>付属金物一式</td> <td></td> <td>付属金物一式</td> <td></td> <td>付属金物一式</td> <td></td> <td>付属金物一式</td> <td></td> <td>付属金物一式</td> <td></td> <td>付属金物一式</td> <td></td> <td>付属金物一式</td> <td></td> <td>付属金物一式</td> </tr> </tbody> </table> </td> </tr> </tbody> </table> </td></tr>

 </tbody> </table>												記号	形式	個数	LSD 201	自閉式軽量2枚引き戸 (LGS内蔵タイプ)	1	LSD 202	自閉式軽量片引き戸 (LGS内蔵タイプ)	1	LSD 203	片開きフラッシュ戸	1	LSD 204	片開きフラッシュ戸	9	LSD 205	自閉式軽量片引き戸 (外付けタイプ)	1	LSD 206	自閉式軽量片引き戸 (LGS内蔵タイプ)	1	LSD 207	片開きフラッシュ戸	1	LSD 208	LSD 208'	自閉式軽量片引き戸 (LGS内蔵タイプ)	24																									<table border="1"> <thead> <tr> <th colspan="2">法規</th> <th colspan="2">防火設備</th> </tr> </thead> <tbody> <tr> <td>枠見込</td> <td>材質</td> <td>仕上</td> <td>154</td> <td>SOP</td> <td>154</td> <td>S</td> <td>SOP</td> <td>154</td> <td>S</td> <td>SOP</td> <td>154</td> <td>S</td> <td>SOP</td> <td>154</td> <td>S</td> <td>SOP</td> <td>154</td> <td>S</td> <td>SOP</td> <td>154</td> <td>S</td> <td>SOP</td> <td>154</td> <td>S</td> <td>SOP</td> </tr> <tr> <td>建具見込</td> <td>材質</td> <td>仕上</td> <td>40</td> <td>化粧鋼板</td> <td>40</td> <td>S</td> <td>化粧鋼板</td> <td>40</td> <td>S</td> <td>化粧鋼板</td> <td>40</td> <td>S</td> <td>化粧鋼板</td> <td>40</td> <td>S</td> <td>化粧鋼板</td> <td>40</td> <td>S</td> <td>化粧鋼板</td> <td>40</td> <td>S</td> <td>化粧鋼板</td> <td>40</td> <td>S</td> <td>化粧鋼板</td> </tr> <tr> <td>番記</td> <td>水切</td> <td></td> <td>S4</td> <td></td> <td></td> </tr> <tr> <td>ガラス</td> <td></td> <td></td> </tr> <tr> <td>金物</td> <td></td> <td></td> <td>PB、FF、ハンガー金物 (フリーストップ付)</td> <td></td> <td>PB、FF、ハンガー金物</td> <td></td> <td>H、DC、T、LA、MH</td> <td></td> <td>H、DC、T、LA、IM (非常用解錠装置付)</td> <td></td> <td>H、DC、T、LA、IM (非常用解錠装置付)</td> <td></td> <td>PB、FF、ハンガー金物</td> <td></td> <td>PB、FF、ハンガー金物</td> <td></td> <td>H、DC、T、LA、MH</td> <td></td> <td>PB、FF、ハンガー金物</td> <td></td> <td>PB、FF、ハンガー金物</td> <td></td> <td>PB、FF、ハンガー金物</td> <td></td> <td>PB、FF、ハンガー金物 (フリーストップ付)</td> </tr> <tr> <td>備考</td> <td></td> <td></td> <td>付属金物一式</td> <td></td> <td>付属金物一式</td> <td></td> <td>付属金物一式</td> <td></td> <td>付属金物一式</td> <td></td> <td>付属金物一式</td> <td></td> <td>付属金物一式</td> <td></td> <td>付属金物一式</td> <td></td> <td>付属金物一式</td> <td></td> <td>付属金物一式</td> <td></td> <td>付属金物一式</td> <td></td> <td>付属金物一式</td> <td></td> <td>付属金物一式</td> </tr>


工事名称	市立枚方市民病院改築工事 (新病院建築工事)	図面番号	A-199
図面名称	2階 建具表 (5)	市立枚方市民病院	経営企画課
縮尺	A1: 1/50 A3: 1/100	設計番号	変更 (4回)
一級建築士	神先 誠司 (登録第252129号)		

建具配置図

図面15

記号	記号説明	記号	記号説明	記号	記号説明
AW	アルミ製窓	LSD	軽量鋼製戸	SS	防火又は防火防煙シャッター
AD	アルミ製扉			PSS	グリルシャッター
AWD	アルミ製窓付き扉	STD	ステンレス製扉	LSS	軽量シャッター
AG	アルミ製ガラリ	STW	ステンレス製扉	TS	煙感連動防煙スクリーン
ACW	アルミ製カーテンウォール	STG	ステンレス製ガラリ	TF	防煙垂れ壁
		STK	ステンレス製三方枠		
SW	鋼製窓			SP	ガラススクリーン耐火間仕切壁
SD	鋼製扉			SS	スクリーンシャッター
SWD	鋼製窓付き扉	WD	木製扉	ACR	アコーディオンカーテン
SG	鋼製ガラリ	F	扉	YPS	横引パネル折りたたみ戸
SK	鋼製三方枠	S	障子	JW	樹脂製内窓
PD	鋼製軽量扉	PT	パーティション	CW	カーテンウォール
PHD	鋼製軽量引き戸	LPT	ローパーティション		

ガラス記号と種類					
記号	記号説明	記号	記号説明	記号	記号説明
FL	フロート板ガラス	FWL	縁入り型板ガラス	HGBFLW	熱線吸収縁入り板ガラス
F	型板ガラス	PW	縁入り磨き板ガラス	NP	熱線反射ガラス
S	すり板ガラス	PWL	縁入り磨き板ガラス	NPW	耐熱強化ガラス (熱線吸収タイプ)
FW	縁入り型板ガラス	HGBFL	熱線吸収板ガラス	SR	高遮熱性能熱線反射ガラス
				PC	強化ガラス

建具金物記号					
記号	記号説明	記号	記号説明	記号	記号説明
H	丁番 (ステンレス)	T	戸当たり	BHE	非常閉装置付本締錠
PH	ピボットヒンジ	HM	本錠付モロック	GT	防音用グレモン錠
AH	オートヒンジ	MH	シリンドラ付ケースロック	RH	ローラー付掃りハンドル
FH	フロアヒンジ	LO	レバーハンドル錠	OM	空錠
LH	ラバトリヒンジ	LA	レバーハンドル錠	IM	表示錠
JH	自由丁番	LP	非常閉装置付レバーハンドル錠	BM	浴室錠
F	フランス落とし	BH	本締錠	OPJ	消音フタタッチ錠
DC	ドアチェック			TR	強化ガラス戸錠

材質		SUS : ステンレス		W : 木製	
AL	: アルミ				
S	: スチール				

材質と仕上	
記号	仕上
AL	B-2種 二次電解着色
S	FE フタル酸樹脂エナメル塗り SOP 合成樹脂塗合ベント塗り
SUS	HL ヘアライン仕上げ
W	CL クリヤラッカー塗り OS オイルステイン塗り

番書記号	
記号	仕様
S1	型
S2	型 SUS304 t=2.0
S3	型 SUS304 t=2.0
S4	型 SUS304 t=2.0
S5	型 SUS目地棒

記号	形式	個数	(LSD 233)	自閉式軽量片引き戸 (子扉付) (LGS内蔵タイプ)	1	(LSD 234)	自閉式軽量片引き戸 (LGS内蔵タイプ)	1	(LSD 235)	自閉式軽量片引き戸 (LGS内蔵タイプ)	22	(LSD 236)	自閉式軽量片引き戸 (LGS内蔵タイプ)	5	(LSD 237)	軽量片引き戸 (LGS内蔵タイプ) 自動ドア	1	(LSD 238)	自閉式軽量片引き戸 (LGS内蔵タイプ)	3	(LSD 239)	自閉式軽量片引き戸 (LGS内蔵タイプ)	3	(LSD 240)	両開きフラッシュ戸	1																		
姿図・寸法	
法規	
枠見込	材質	仕上	154 S		SOP		154 S		SOP		154 S		SOP		154 S		SOP		154 S		SOP		154 S		SOP																			
建具見込	材質	仕上	40 S		化粧鋼板		40 S		化粧鋼板		40 S		化粧鋼板		40 S		化粧鋼板		40 S		化粧鋼板		40 S		化粧鋼板																			
番書	水切	S4				S4				S4				S t=3				S4				S4				S1																		
ガラス	S t=3		S t=3		S t=3		S t=3		S t=3		S t=3		S t=3		S t=3		S t=3		S t=3		S t=3		S t=3		S t=3																			
金物	PB, FF, ハンガー金物		PB, FF, ハンガー金物 (フリーストップ付)		PB, FF, ハンガー金物 (フリーストップ付)		PB, FF, ハンガー金物 (フリーストップ付)		PB, FF, ハンガー金物 (フリーストップ付)		PB, FF, ハンガー金物 (フリーストップ付)		トイレットタッチ式エンジンドア部品一式 (異常検知機能付)		PB, FF, ハンガー金物 (フリーストップ付)		PB, FF, ハンガー金物 (フリーストップ付)		PB, FF, ハンガー金物 (フリーストップ付)		PB, FF, ハンガー金物 (フリーストップ付)		H, DC, LA, MH, F		H, DC, LA, MH, F																			
備考	付属金物一式		付属金物一式、電気錠 (非常時間錠)		付属金物一式		付属金物一式		付属金物一式		付属金物一式		付属金物一式		電気錠 (非常時間錠) (スタッフEVホール2のみ)		付属金物一式		付属金物一式		付属金物一式		付属金物一式		カードキー対応 (スタッフEVホール2のみ)																			
記号	形式	個数	(LSD 243)	片開きフラッシュ戸	1	(LSD 244)	両開きフラッシュ戸	1	(LSD 245)	片開きフラッシュ戸	1	(LSD 246)	片開きフラッシュ戸	1	(LSD 247)	自閉式軽量片引き戸 (LGS内蔵タイプ)	1	(LSD 248)	片開きフラッシュ戸	1	(LSD 249)	自閉式軽量片引き戸 (LGS内蔵タイプ)	2	(LSD 250)	両開きフラッシュ戸	1	(LSD 251)	片開きフラッシュ戸	1	(LSD 252)	片開きフラッシュ戸 (セミエアタイト)	1	(LSD 253)	片開きフラッシュ戸	2	(LSD 254)	自閉式軽量片引き戸 (LGS内蔵タイプ)	1	(LSD 255)	自閉式軽量片引き戸 (LGS内蔵タイプ)	1	(LSD 256)	自閉式軽量片引き戸 (LGS内蔵タイプ)	1
姿図・寸法	
法規	
枠見込	材質	仕上	154 S		SOP		154 S		SOP		154 S		SOP		154 S		SOP		154 S		SOP		154 S		SOP		154 S		SOP		154 S		SOP		154 S		SOP		154 S		SOP			
建具見込	材質	仕上	40 S		化粧鋼板		40 S		化粧鋼板		40 S		化粧鋼板		40 S		化粧鋼板		40 S		化粧鋼板		40 S		化粧鋼板		40 S		化粧鋼板		40 S		化粧鋼板		40 S		化粧鋼板		40 S		化粧鋼板			
番書	水切	S4		S1		S4		S t=3		S4		S1		S4		S4		S1		S4		S4		S1		S4		S4		S4		S4		S4		S4		S4		S4				
ガラス	S t=3		S t=3		S t=3		S t=3		S t=3		S t=3		S t=3		S t=3		S t=3		S t=3		S t=3		S t=3		S t=3		S t=3		S t=3		S t=3		S t=3		S t=3		S t=3		S t=3					
金物	PB, FF, ハンガー金物 (フリーストップ付)		H, DC, T, LA, MH, F		H, DC, T, LA, MH		H, DC, T, LA, MH, F		H, DC, T, LA, MH		H, DC, T, LA, MH		H, DC, T, LA, MH		H, DC, T, LA, MH		PB, FF, ハンガー金物 (フリーストップ付)		PB, FF, ハンガー金物 (フリーストップ付)		PB, FF, ハンガー金物 (フリーストップ付)		PB, FF, ハンガー金物 (フリーストップ付)		PB, FF, ハンガー金物 (フリーストップ付)		PB, FF, ハンガー金物 (フリーストップ付)		PB, FF, ハンガー金物 (フリーストップ付)		PB, FF, ハンガー金物 (フリーストップ付)		PB, FF, ハンガー金物 (フリーストップ付)		PB, FF, ハンガー金物 (フリーストップ付)		PB, FF, ハンガー金物 (フリーストップ付)		PB, FF, ハンガー金物 (フリーストップ付)					
備考	付属金物一式		付属金物一式		付属金物一式		付属金物一式		付属金物一式		付属金物一式		付属金物一式		付属金物一式		付属金物一式		付属金物一式		付属金物一式		付属金物一式		付属金物一式		付属金物一式		付属金物一式		付属金物一式		付属金物一式		付属金物一式		付属金物一式		付属金物一式					

工事名称	市立枝方市民病院改築工事 (新病院建築工事)	図面番号	A-201
図面名称	2階 建具表 (7)	市立枝方市民病院	経営企画課
縮尺	A1 : 1/50 A3 : 1/100	設計番号	変更 (4回)
一級建築士	神光 誠司 (登録第25129号)		

建具配置図

図面15

記号	記号説明	記号	記号説明	記号	記号説明
AW	アルミ製窓	LSD	軽量鋼製戸	SS	防火又は防火防煙シャッター
AD	アルミ製扉	STW	ステンレス製窓	PSS	グリルシャッター
AWD	アルミ製窓付き扉	STD	ステンレス製扉	LSS	軽量シャッター
AG	アルミ製ガラリ	STG	ステンレス製ガラリ	TS	煙感運動防煙スクリーン
ACW	アルミ製カーテンウォール	STK	ステンレス製三方枠	TF	防煙垂れ壁
SW	鋼製窓			SP	ガラススクリーン耐火間仕切壁
SD	鋼製扉			SS	スクリーンシャッター
SWD	鋼製窓付き扉	WD	木製扉	ACR	アコーディオンカーテン
SG	鋼製ガラリ	F	扉	YPS	横引パネル折りたたみ戸
SK	鋼製三方枠	S	障子	JW	樹脂製内窓
PD	鋼製軽量扉	PT	パーティション	CW	カーテンウォール
PHD	鋼製軽量引き戸	LPT	ローパーティション		

ガラス記号と種類					
記号	記号説明	記号	記号説明	記号	記号説明
FL	フロート板ガラス	FWL	綿入り型板ガラス	HGBFLW	熱線吸収入り板ガラス
F	型板ガラス	PW	綿入り磨き板ガラス	NP	熱線反射ガラス
S	すり板ガラス	PWL	綿入り磨き板ガラス	NPW	耐熱強化ガラス (熱線吸収タイプ)
FW	綿入り型板ガラス	HGBFL	熱線吸収板ガラス	SR	高遮熱性能熱線反射ガラス
				FLA	強化ガラス
				FLB	合わせガラス
				GB	ガラスブロック
				PC	ポリカーボネート樹脂板

建具金物記号					
記号	記号説明	記号	記号説明	記号	記号説明
H	丁番 (ステンレス)	T	戸当たり	BHE	非常開閉装置付本錠錠
PH	ビスボルトヒンジ	HM	本錠付モノロック	GT	防音用グレモン錠
AH	オートヒンジ	MH	シリリダー付ケースロック	RH	ローラー付付リハンドル
FH	フロアヒンジ	LO	レバーハンドル錠	OM	空錠
LH	ラバトリーヒンジ	LA	レバーハンドル錠	IM	表示錠
JH	自由丁番	LP	非常開閉装置付レバーハンドル錠	BM	消音錠
F	フランシ落し	BH	本錠錠	OPJ	消音ワンタッチ錠
DC	ドアチェック			TR	強化ガラス戸錠
				FF	シリリダー付引き錠
				SL	シリリダー付引違戸用錠
				CH	ケースハンドル
				OP	ワンタッチ付押付用オペレーター装置 (45°開き) 注記: LSD引き分け戸の場合、ハンガー金物は引分付運動機能付とする。
				PP	押錠
				PB	握棒 (特記無き限り、(株)ユニオン「ケアハンドル: H2102 樹脂アイボリー」又は同等品) 注記: 「整すべり出し窓は90°開きとする。」「自然採光の手動開閉装置の設置高さはFL+1500とする。
				AG	アルミ鋼線
				AP	アルミアングルベース (特記なきは4種品とする)

材質		SUS: ステンレス		W: 木製	
AL	: アルミ				
S	: スチール				

材質と仕上		蓄積記号	
記号	仕上	記号	蓄積記号
AL	B-2種	二次電解着色	S1
			SUS304 t=2.0
S	FE	フタル酸樹脂エナメル塗り	S2
	SOP	合成樹脂塗膜付ベント塗り	SUS304 t=2.0
SUS	HL	ヘアライン仕上げ	S3
			SUS304 t=2.0
W	CL	クリアラッカー塗り	S4
	OS	オイルステイン塗り塗り	SUS目地棒

記号	形式	個数	(LSD 257)	自閉式軽量片引き戸 (LGS内蔵タイプ)	1	(LSD 258)	自閉式軽量片引き戸 (LGS内蔵タイプ)	2	(LSD 259)	両開きフラッシュ戸	1	(LSD 260)	両開きフラッシュ戸	1	(LSD 261)	片開きフラッシュ戸	2	(LSD 262)	片開きフラッシュ戸	1	(LSD 263)	親子開きフラッシュ戸	1	(LSD 264)	自閉式軽量片引き戸 (LGS内蔵タイプ)	1	
<table border="1"> <thead> <tr> <th colspan="2">法規</th> <th colspan="2">防火設備</th> <th colspan="2">防火設備</th> </tr> </thead> <tbody> <tr> <td>枠見込</td> <td>材質</td> <td>仕上</td> <td>154</td> <td>S</td> <td>SOP</td> <td>154</td> <td>S</td> <td>SOP</td> <td>70</td> <td>AL</td> <td>B-2種</td> <td>70</td> <td>AL</td> <td>B-2種</td> <td>70</td> <td>AL</td> <td>B-2種</td> <td>70</td> <td>AL</td> <td>B-2種</td> <td>70</td> <td>AL</td> <td>B-2種</td> <td>70</td> <td>AL</td> <td>B-2種</td> <td>70</td> <td>AL</td> <td>B-2種</td> </tr> <tr> <td>建具見込</td> <td>材質</td> <td>仕上</td> <td>40</td> <td>S</td> <td>化粧鋼板</td> <td>40</td> <td>S</td> <td>化粧鋼板</td> <td>40</td> <td>S</td> <td>化粧鋼板</td> <td>40</td> <td>S</td> <td>化粧鋼板</td> <td>40</td> <td>S</td> <td>化粧鋼板</td> <td>40</td> <td>S</td> <td>化粧鋼板</td> <td>40</td> <td>S</td> <td>化粧鋼板</td> <td>40</td> <td>S</td> <td>化粧鋼板</td> <td>40</td> <td>S</td> <td>化粧鋼板</td> </tr> <tr> <td>蓄積</td> <td>水切</td> <td>S4</td> <td></td> <td></td> <td>S4</td> <td></td> <td></td> <td></td> <td>AL</td> <td></td> <td>AL</td> <td></td> <td></td> <td>AL</td> <td></td> <td></td> <td></td> <td>AL</td> <td></td> <td>AL</td> <td></td> <td></td> <td>AL</td> <td></td> <td></td> <td>AL</td> <td></td> <td>AL</td> </tr> <tr> <td>ガラス</td> <td>水切</td> <td>S t=3</td> <td></td> <td></td> <td>S t=3</td> <td></td> <td></td> </tr> <tr> <td>金物</td> <td>水切</td> <td>PB, FF, ハンガー金物, IM (非常用解錠装置付)</td> <td></td> <td></td> <td>PB, FF, ハンガー金物 (フリーストップ付), IM (非常用解錠装置付)</td> <td></td> <td></td> <td></td> <td>H, DC, T, LA, MH, F</td> <td></td> <td></td> <td></td> <td></td> <td>H, DC, T, LA, MH, F</td> <td></td> <td></td> <td></td> <td>H, DC, T, LA, MH</td> <td></td> <td></td> <td></td> <td></td> <td></td> <td></td> <td></td> <td></td> <td></td> <td>PB, FF, ハンガー金物 (フリーストップ付), サムターン付属金物一式</td> </tr> <tr> <td>備考</td> <td>水切</td> <td>付属金物一式</td> <td></td> <td></td> <td>付属金物一式</td> <td></td> <td></td> <td></td> <td>付属金物一式</td> <td></td> <td></td> <td></td> <td></td> <td>付属金物一式</td> <td></td> <td></td> <td></td> <td>付属金物一式</td> <td></td> <td></td> <td></td> <td></td> <td></td> <td></td> <td></td> <td></td> <td></td> <td>付属金物一式</td> </tr> </tbody> </table>																												法規		防火設備		防火設備		枠見込	材質	仕上	154	S	SOP	154	S	SOP	70	AL	B-2種	70	AL	B-2種	70	AL	B-2種	70	AL	B-2種	70	AL	B-2種	70	AL	B-2種	70	AL	B-2種	建具見込	材質	仕上	40	S	化粧鋼板	40	S	化粧鋼板	40	S	化粧鋼板	40	S	化粧鋼板	40	S	化粧鋼板	40	S	化粧鋼板	40	S	化粧鋼板	40	S	化粧鋼板	40	S	化粧鋼板	蓄積	水切	S4			S4				AL		AL			AL				AL		AL			AL			AL		AL	ガラス	水切	S t=3			S t=3																								金物	水切	PB, FF, ハンガー金物, IM (非常用解錠装置付)			PB, FF, ハンガー金物 (フリーストップ付), IM (非常用解錠装置付)				H, DC, T, LA, MH, F					H, DC, T, LA, MH, F				H, DC, T, LA, MH										PB, FF, ハンガー金物 (フリーストップ付), サムターン付属金物一式	備考	水切	付属金物一式			付属金物一式				付属金物一式					付属金物一式				付属金物一式										付属金物一式	
<table border="1"> <thead> <tr> <th>記号</th> <th>形式</th> <th>個数</th> <th>(PT 201)</th> <th>パーティション</th> <th>5</th> <th>(PT 202)</th> <th>パーティション</th> <th>1</th> <th>(PT 203)</th> <th>パーティション</th> <th>1</th> <th>(PT 204)</th> <th>パーティション</th> <th>1</th> <th>(PT 205)</th> <th>パーティション</th> <th>2</th> <th>(PT 206)</th> <th>パーティション</th> <th>4</th> <th>(PT 207)</th> <th>パーティション</th> <th>1</th> </tr> </thead> <tbody> <tr> <td colspan="28"> </td> </tr> <tr> <td colspan="28"> <table border="1"> <thead> <tr> <th colspan="2">法規</th> <th colspan="2">焼付塗装</th> <th colspan="2">焼付塗装</th> <th colspan="2">焼付塗装</th> <th colspan="2">焼付塗装</th> <th colspan="2">焼付塗装</th> <th colspan="2">焼付塗装</th> <th colspan="2">焼付塗装</th> <th colspan="2">焼付塗装</th> <th colspan="2">焼付塗装</th> <th colspan="2">焼付塗装</th> <th colspan="2">焼付塗装</th> </tr> </thead> <tbody> <tr> <td>枠見込</td> <td>材質</td> <td>仕上</td> <td>パネル厚: 70</td> <td>S</td> <td>焼付塗装</td> <td>パネル厚: 70</td> <td>S</td> <td>焼付塗装</td> <td>パネル厚: 70</td> <td>S</td> <td>焼付塗装</td> <td>パネル厚: 70</td> <td>S</td> <td>焼付塗装</td> <td>パネル厚: 70</td> <td>S</td> <td>焼付塗装</td> <td>パネル厚: 70</td> <td>S</td> <td>焼付塗装</td> <td>パネル厚: 70</td> <td>S</td> <td>焼付塗装</td> </tr> <tr> <td>建具見込</td> <td>材質</td> <td>仕上</td> <td></td> <td></td> </tr> <tr> <td>蓄積</td> <td>水切</td> <td></td> <td></td> </tr> <tr> <td>ガラス</td> <td>水切</td> <td></td> <td></td> </tr> <tr> <td>金物</td> <td>水切</td> <td>付属金物一式</td> <td></td> <td></td> <td>付属金物一式</td> <td></td> <td></td> <td></td> <td>付属金物一式</td> <td></td> <td></td> <td></td> <td></td> <td>付属金物一式</td> <td></td> <td></td> <td></td> <td>付属金物一式</td> <td></td> <td></td> <td></td> <td></td> <td>付属金物一式</td> </tr> <tr> <td>備考</td> <td>水切</td> <td></td> <td></td> </tr> </tbody> </table> </td> </tr>


工事名称	市立枚方市民病院改築工事 (新病院建築工事)	図面番号	A-202
図面名称	2階 建具表 (8)	市立枚方市民病院	経営企画課
縮尺	A1: 1/50 A3: 1/100	設計番号	変更 (4回)
一級建築士	神先 誠司 (登録第252129号)		